



ಗ್ರಾಮದ ಹೆಸರು	ಸರ್ವೆ ನಂಬರ್	ಕಡತದ ಸಂಖ್ಯೆ	ಉದ್ಯಾನವನದ ವಿಸ್ತೀರ್ಣ	ಚಿಕ್ಕಂದಿ				ಷರಾ
				ಪೂರ್ವ	ಪಶ್ಚಿಮ	ಉತ್ತರ	ದಕ್ಷಿಣ	
ತುಮಕೂರು	41/1	DRG No. 1217/T/41	1425 ಚ.ಅ	10' ಕನ್ಸರ್ವೇನ್ಸಿ	30' ರಸ್ತೆ	ನಿವೇಶನ	ಮಾಲೀಕರ ಜಾಗ	1235 ಚ. ಅ ಪಾರ್ಕ್ ಜಾಗವನ್ನು ಉತ್ತರ ನಿವೇಶನದಾರರು ಒತ್ತುವರಿ ಮಾಡಿರುತ್ತಾರೆ.

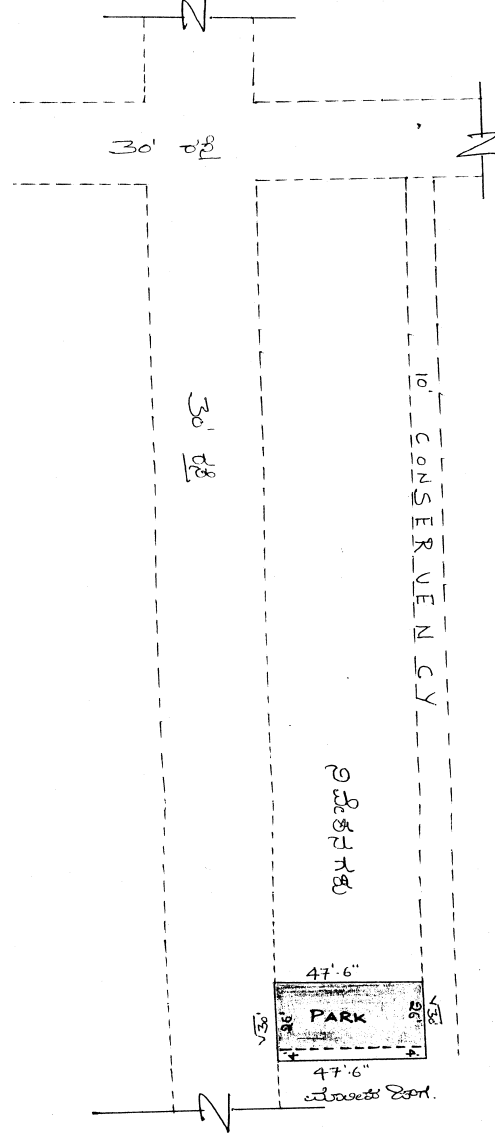



ಡಿ. ಸ. ನಂ. 41/
D.R.G. No. 1217/T/41

- <i>i> ವಿಶ್ಲೇಷಣೆ - 1425 ಚ. ಅ - ಹೊಸದು.
<i>ii> ಪಾರ್ಕ್ - ಈ ಪ್ಲಾಟ್ ಗುರುತಿಸಿದ ಮೇಲ್ಮೈಯು 26' x 47' 6" = 1235 ಚ. ಅ - ಹೊಸದು
ಪಾರ್ಕ್ ಜಾಗವನ್ನು ಪಾರ್ಕ್ ಉತ್ತರ ಜಾಗದ ನಿವೇಶನದಾರರು ಒತ್ತುವರಿ ಮಾಡಿರುತ್ತಾರೆ.
<i>iii> ಹೆಚ್ಚುವರಿ ಪ್ಲಾಟ್ 10' ಕನ್ಸರ್ವೇನ್ಸಿ
ಅ - 30' ರಸ್ತೆ
ಬ - ನಿವೇಶನ
ದ - ಮಾಲೀಕರ ಜಾಗ.

ತಯಾರಿಸಿದವರು
Balaprasad & A.
16.09.08

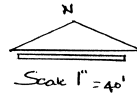


ಗ್ರಾಮದ ಹೆಸರು	ಸರ್ವೆ ನಂಬರ್	ಕಡತದ ಸಂಖ್ಯೆ	ಉದ್ಘಾಟನೆಯಾದ ವಿಸ್ತೀರ್ಣ	ಚಿಕ್ಕಂದಿ				ಪರಾ
				ಪೂರ್ವ	ಪಶ್ಚಿಮ	ಉತ್ತರ	ದಕ್ಷಿಣ	
ತುಮಕೂರು	3, 4/1	DRG No. TTPAF- 690/691/LAO/313/86-87	5395 ಚ.ಅ	ಡ್ರೈನ್	30' ರಸ್ತೆ	ನಿವೇಶನ	30' ರಸ್ತೆ	295 ಮತ್ತು 300 ಚ.ಅ. ಪಾತ್‌ವೇ ಜಾಗವನ್ನು ಉತ್ತರದ ನಿವೇಶನದಾರರು ಒತ್ತುವರಿ ಮಾಡಿರುತ್ತಾರೆ.

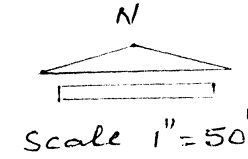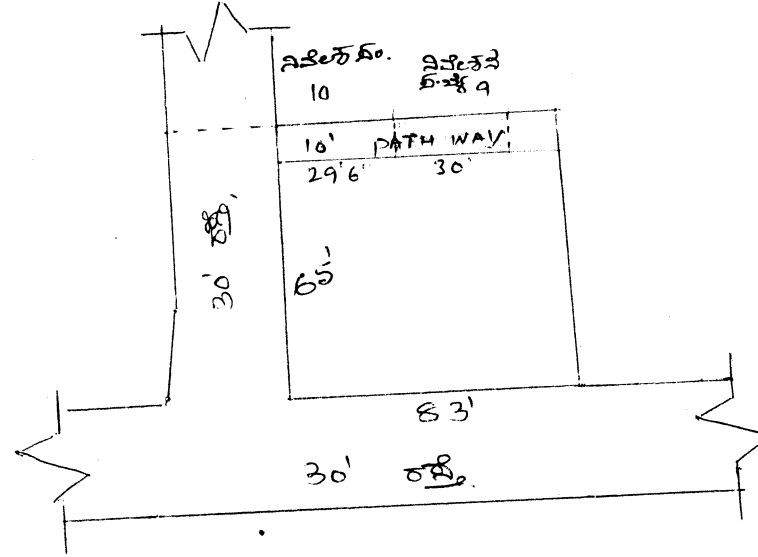

- (i) ಎತ್ತರೀಕರಣ:- 5395 ಚ. ಅಡಿಗಲ್.
- (ii) ☐ ಈ ಬಣ್ಣದ ಗುರುತಿಸಿದ ತೋರಿಸಿಕೊಟ್ಟ 295 ಚ. ಅಡಿಗಲ್ ~~ಪಾತ್‌ವೇ~~ ಜಾಗವನ್ನು
ನಿವೇಶನದ ಖರ್ಚು 10 ರ ಮೂಲಕರು ವತ್ತಿವೆ ಮಾಡಿರುತ್ತಾರೆ.
- ☐ ಈ ಬಣ್ಣದ ಗುರುತಿಸಿದ ತೋರಿಸಿಕೊಟ್ಟ 300 ಚ. ಅಡಿಗಲ್ ~~ಪಾತ್‌ವೇ~~ ಜಾಗವನ್ನು
ನಿವೇಶನದ ಖರ್ಚು 9 ರ ಮೂಲಕರು ವತ್ತಿವೆ ಮಾಡಿರುತ್ತಾರೆ.
- (iii) ಚಿಕ್ಕಬಂಡ:- ಶ್ರೀ:- ಡ್ರೈನ್. (ಚೊಂಡ)
- ಶ:- 30' ರಸ್ತೆ
- ಲ:- ನಿವೇಶನ
- ದ:- 30' ರಸ್ತೆ

ಗ್ರಾಮದ ಹೆಸರು	ಸರ್ವೆ ನಂಬರ್	ಕಡತದ ಸಂಖ್ಯೆ	ಉದ್ಯಾನವನದ ವಿಸ್ತೀರ್ಣ	ಚೆಕ್ಕಂದಿ			
				ಪೂರ್ವ	ಪಶ್ಚಿಮ	ಉತ್ತರ	ದಕ್ಷಿಣ
ತುಮಕೂರು	38/1A, 1A,1A	No. TTPA/F 1265/DRG No. 288	20350 ಚ.ಅ	30' ರಸ್ತೆ	ಪಾತ್‌ವೇ ಜಾಗ	30' ರಸ್ತೆ	30' ರಸ್ತೆ

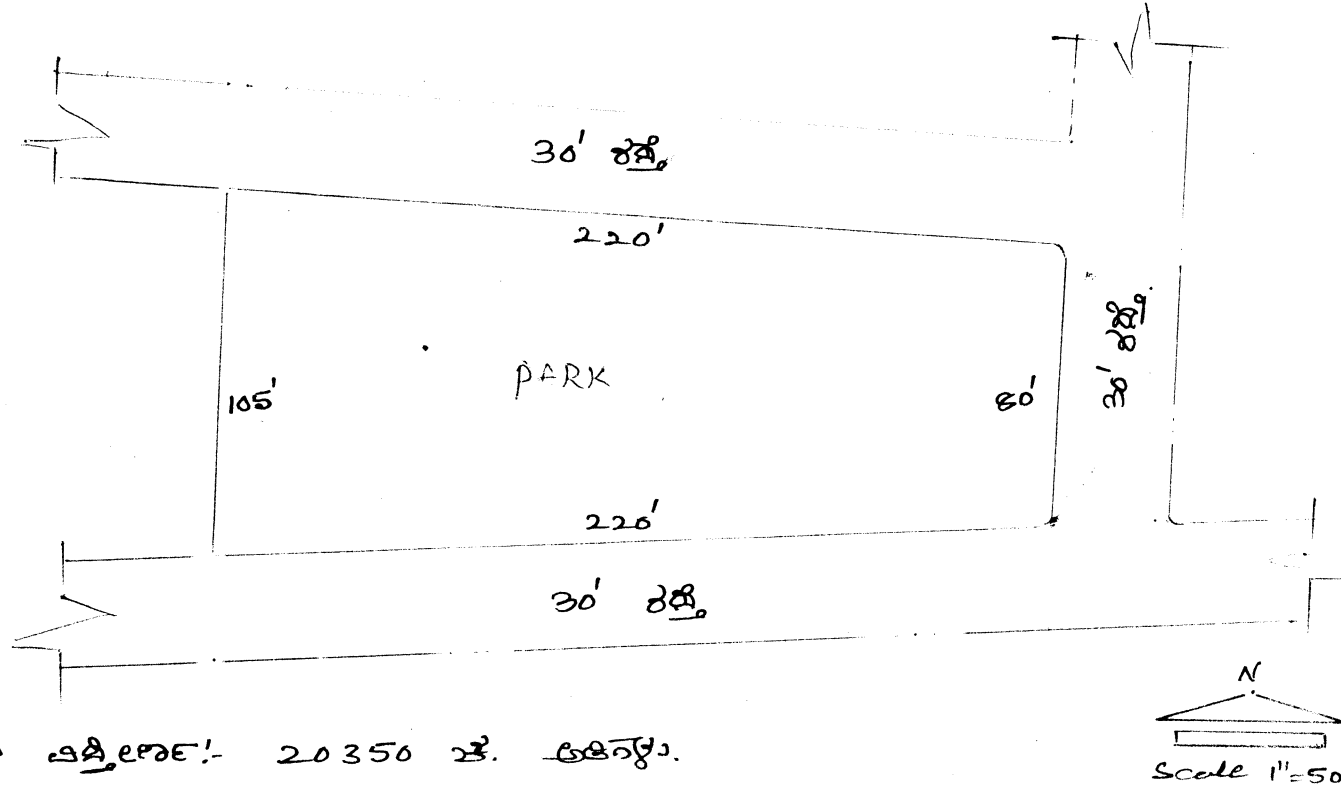

(i) ಎತ್ತಿರಣೆ:- 20350 ಚ. ಅಡಿ.

(ii) ಇದರ ಖರ್ಚು, ವೆತ್ತಿರಿ ಇರುವುದು


(iii) ಚೆಕ್ಕು ಬಂದ :- ಪ್ರಾ:- 30' ರಸ್ತೆ

ಶಿ:- ಪಾತ್‌ವೇ ಜಾಗ ಮತ್ತು ಸೇತುವೆ

ಉ:- 30' ರಸ್ತೆ


ದಿ:- 30' ರಸ್ತೆ

ಗ್ರಾಮದ ಹೆಸರು	ಸರ್ವೆ ನಂಬರ್	ಕಡತದ ಸಂಖ್ಯೆ	ಉದ್ಯಾನವನದ ವಿಸ್ತೀರ್ಣ	ಚಿಕ್ಕಂದಿ			
				ಪೂರ್ವ	ಪಶ್ಚಿಮ	ಉತ್ತರ	ದಕ್ಷಿಣ
ತುಮಕೂರು	41/1A, 41/1B, 1B1	DRG No. TTPA/LAO/F-506/60/82-83 DRG No. 1773/F 197	18850 ಚ.ಅ	30' ರಸ್ತೆ	ಚರಂಡಿ	ನಿವೇಶನ	40' ರಸ್ತೆ

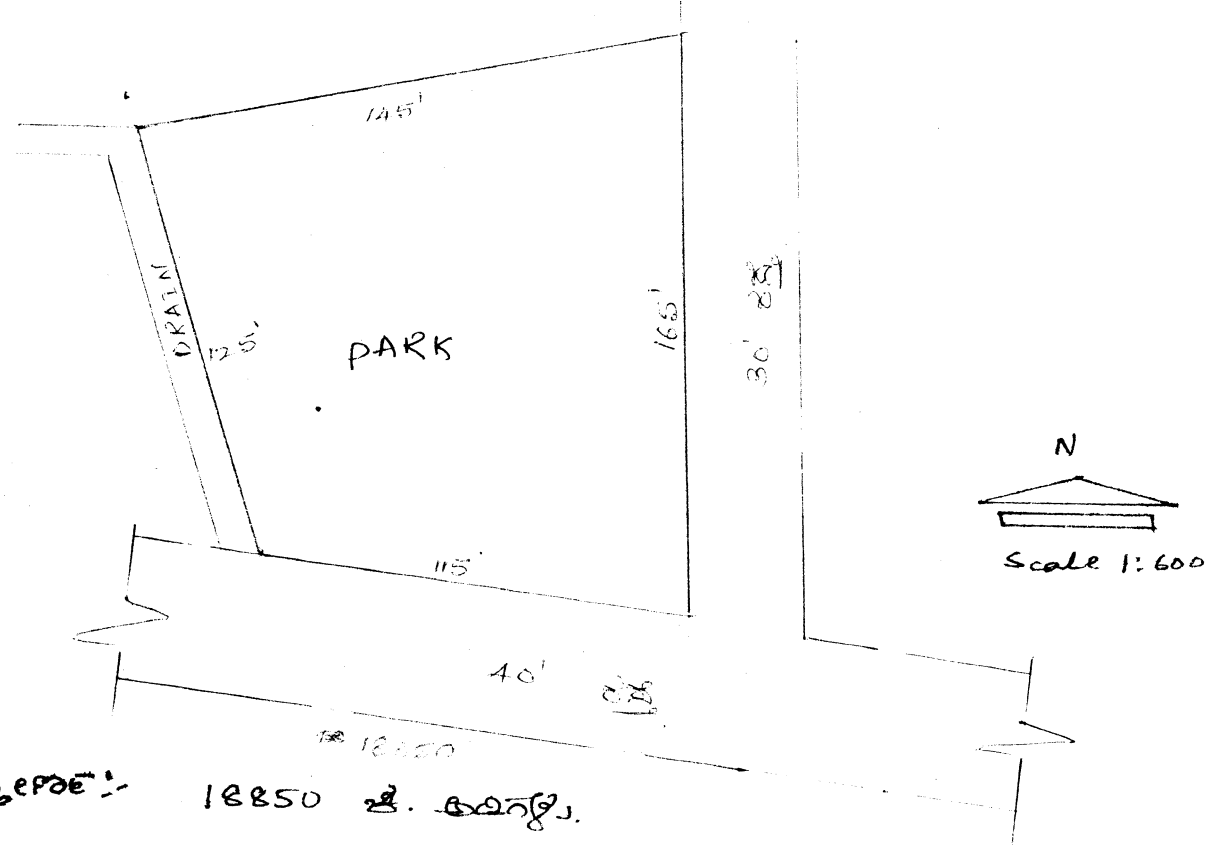


- (i) ಅಕ್ಷೀಪಣ:- 18850 ಚ. ಅಕ್ಷೀಪಣ.
- (ii) ಧರ್ಮ ಪಾರ್ಕ್‌ನಲ್ಲಿ ವಾಸ್ತವವಾಗಿ ಇರುವುದು.
- (iii) ಅಕ್ಷೀಪಣ:- ಪೂರ್ವ:- 30' ರಸ್ತೆ
 ಪಶ್ಚಿಮ:- ಚರಂಡಿ ವಾಸ್ತವವಾಗಿ ಇರುವುದು
 ಉತ್ತರ:- ನಿವೇಶನ
 ದಕ್ಷಿಣ:- 40' ರಸ್ತೆ

ಗ್ರಾಮದ ಹೆಸರು	ಸರ್ವೆ ನಂಬರ್	ಕಡತದ ಸಂಖ್ಯೆ	ಉದ್ಘಾಟನೆಯಾದ ವಿಸ್ತೀರ್ಣ	ಚಿಕ್ಕಂದಿ			
				ಪೂರ್ವ	ಪಶ್ಚಿಮ	ಉತ್ತರ	ದಕ್ಷಿಣ
ತುಮಕೂರು	41/B	DRG No.108/F-711	13140 ಚ.ಅ	30' ರಸ್ತೆ	30' ರಸ್ತೆ	ನಿವೇಶನ	40' ರಸ್ತೆ

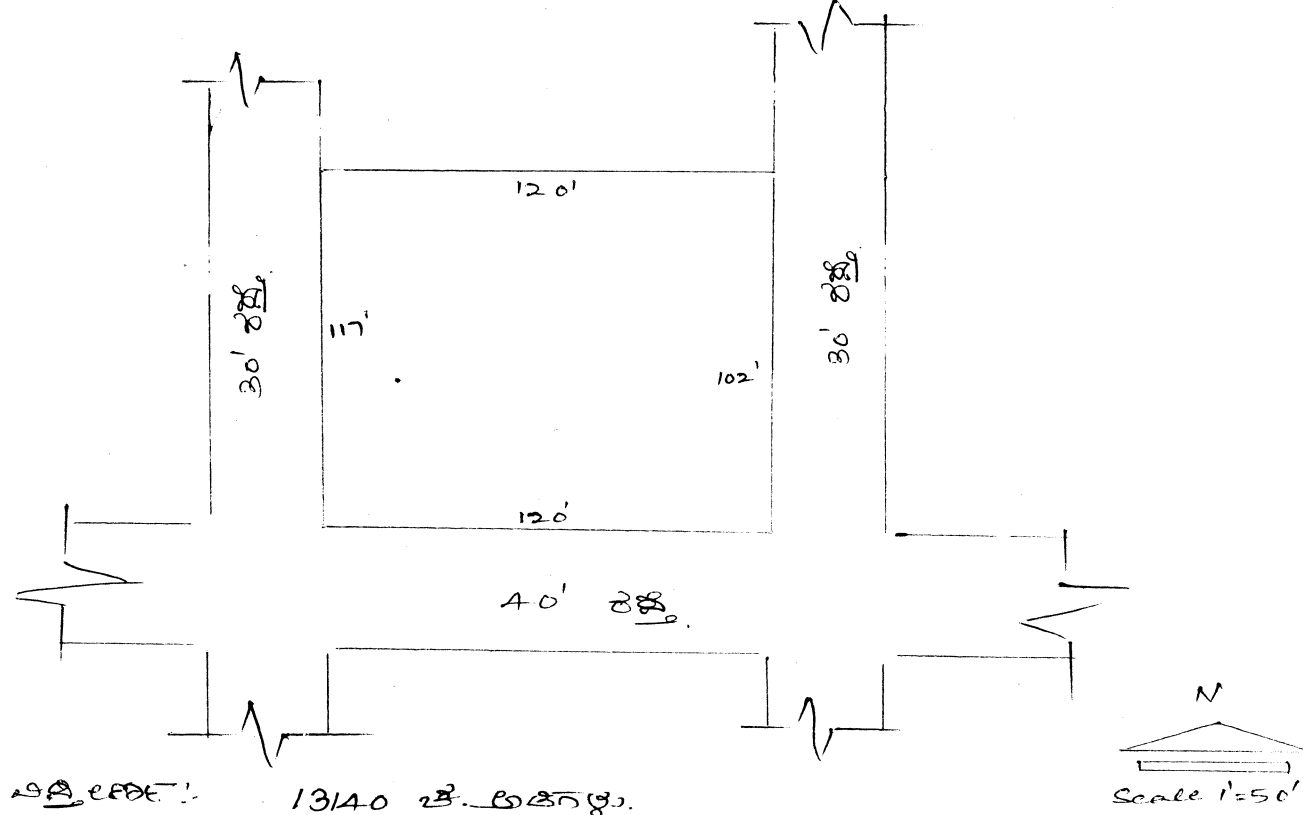

- (i) ಎತ್ತರೀಕರಣ:- 13140 ಚ.ಅ.ಗಿಂತಲೂ.
- (ii) ಬೆರಗಿನ ಶಾಖೆಗಳನ್ನು ಸುತ್ತಿವರಿಸಿ ಇರಿಸುವುದು.
- (iii) ಚಿಕ್ಕಂದಿ:-
 ಪೂ:- 30' ರಸ್ತೆ.
 ಪಶ:- 30' ರಸ್ತೆ.
 ಉ:- ನಿವೇಶನ
 ದ:- 40' ರಸ್ತೆ.

ಗ್ರಾಮದ ಹೆಸರು	ಸರ್ವೆ ನಂಬರ್	ಕಡತದ ಸಂಖ್ಯೆ	ಉದ್ಯಾನವನದ ವಿವರಣೆ	ಚಿಕ್ಕಂದಿ				ಪರಾ
				ಪೂರ್ವ	ಪಶ್ಚಿಮ	ಉತ್ತರ	ದಕ್ಷಿಣ	
ತುಮಕೂರು	43/1	-	7008 ಚ.ಅ	ರಸ್ತೆ ನಿವೇಶನ	ರಸ್ತೆ	ನಿವೇಶನ	40' ರಸ್ತೆ ನಿವೇಶನ	115 ಚ.ಅ. ಪಾರ್ಕ್ ಜಾಗವನ್ನು ಪೂರ್ವದ ನಿವೇಶನದಾರರು ಒತ್ತುವರಿ ಮಾಡಿರುತ್ತಾರೆ.

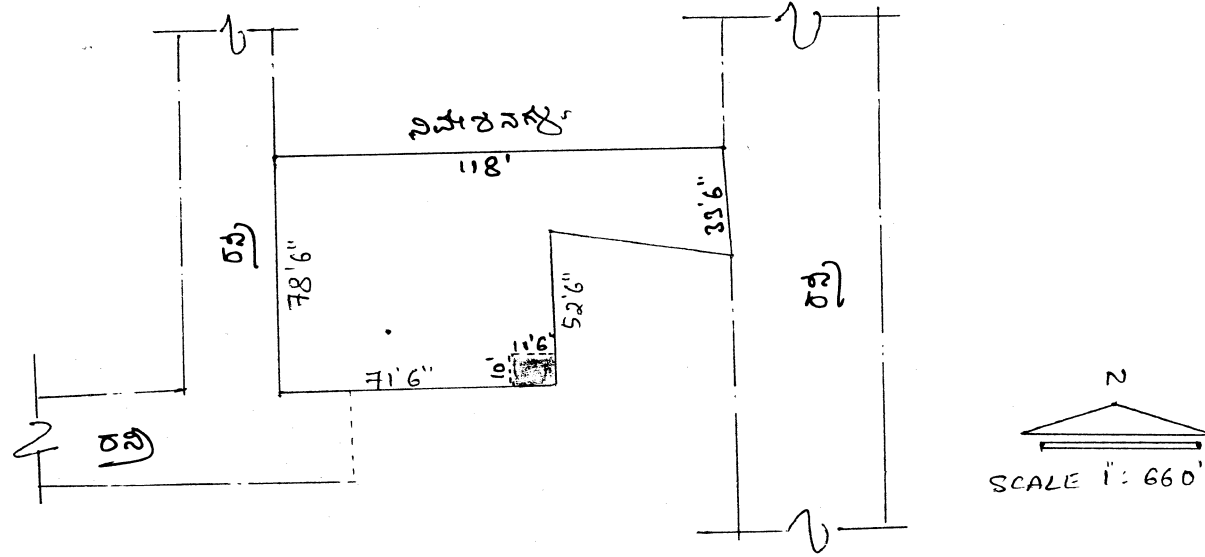


- (i) ವಿಶ್ರೇಣಿ : 7008 ಚ.ಅ.ನಷ್ಟು.
- (ii) ಈ ಬಗ್ಗದ ನುರುಕಿಕೂಡ ತುಲಿಸಿರುವ 115 ಚ.ಅ.ನಷ್ಟು ವೀರ ಬಗವನ್ನು


- (iv) ಪ್ರಾವರಣದಿಂದ ನಿವೇಶನದಿಗೂ ವತ್ತಿವರಿ ಮುಚ್ಚಿರುತ್ತಾರೆ.
- (v) ಅಕ್ಕಿಬಂದಿ:
- ಪ್ರಾ: ರಸ್ತೆ ಮತ್ತು ನಿವೇಶನ
 - ದಿ: ರಸ್ತೆ
 - ಬ: ನಿವೇಶನಕ್ಕೂ
 - ದ: ರಸ್ತೆ ಮತ್ತು ನಿವೇಶನಕ್ಕೂ

ಶ್ರೀ: ಸಿ.ಎ.ಎ ಮತ್ತು T.P.M, ರವರ ಮುಗುಡರ್ಶನದಂತೆ ಟ್ರೇಸರ್ ಕೆಲಸ ಪೂರೈಸಿರುತ್ತಾರೆ.

ಗ್ರಾಮದ ಹೆಸರು	ಸರ್ವೆ ನಂಬರ್	ಕಡತದ ಸಂಖ್ಯೆ	ಉದ್ಯಾನವನದ ವಿಸ್ತೀರ್ಣ	ಚಿಕ್ಕಂದಿ			
				ಪೂರ್ವ	ಪಶ್ಚಿಮ	ಉತ್ತರ	ದಕ್ಷಿಣ
ತುಮಕೂರು	42/2	-	3736 ಚ.ಅ	30' ರಸ್ತೆ	30' ರಸ್ತೆ	ನಿವೇಶನ	ನಿವೇಶನ

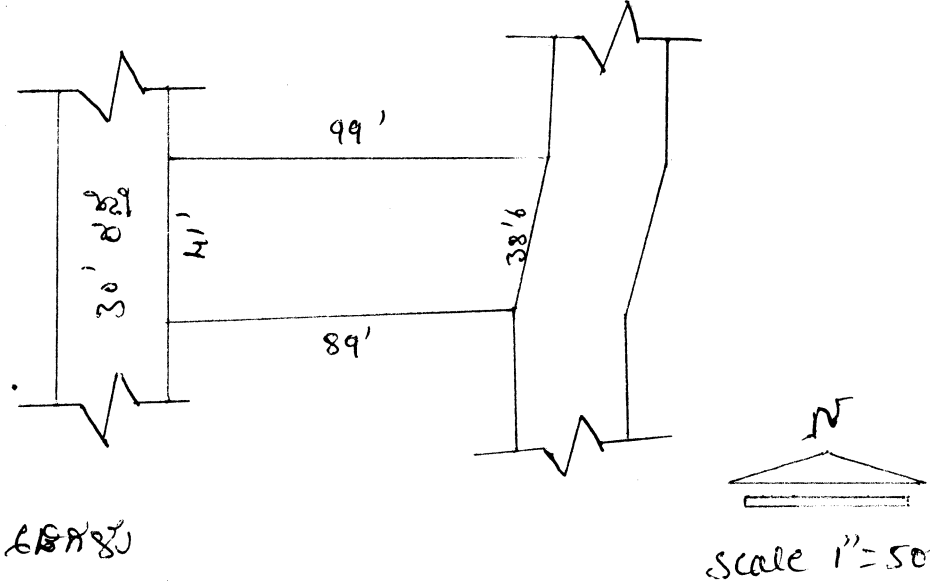

1) ಎಸ್ಟಿಮೇಟ್:- 3736 ಚ.ಅ.ಗಳಿಗಾಗಿ

2) ವಸತಿ ಮಾರ್ಗದಲ್ಲಿ ವಸ್ತುವಿನ ಇರುವುದಿಲ್ಲ



3) ಚಿಕ್ಕಂದಿ:- ಪೂರ್ವ: 30' ರಸ್ತೆ

ಪಶ್ಚಿಮ: 30' ರಸ್ತೆ

ಉತ್ತರ: ನಿವೇಶನ

ದಕ್ಷಿಣ: ನಿವೇಶನ

ಗ್ರಾಮದ ಹೆಸರು	ಸರ್ವೆ ನಂಬರ್	ಕಡತದ ಸಂಖ್ಯೆ	ಉದ್ಯಾನವನದ ವಿಸ್ತೀರ್ಣ	ಚಿಕ್ಕಂದಿ			
				ಪೂರ್ವ	ಪಶ್ಚಿಮ	ಉತ್ತರ	ದಕ್ಷಿಣ
ತುಮಕೂರು	48/2	DRG TTPA/LAO/F/376/121/82-83	1200 ಚ.ಅ	30' ರಸ್ತೆ	ನಿವೇಶನ	ನಿವೇಶನ	ನಿವೇಶನ

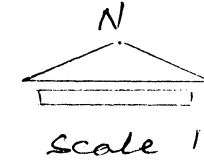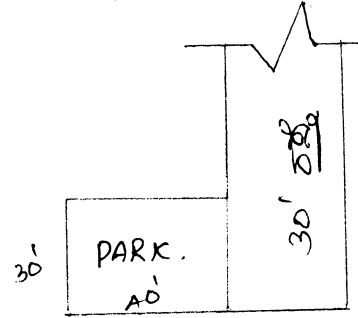

(i) ವಿಸ್ತೀರ್ಣ :- 1200 ಚ. ಅಡಿಗಳು

(ii) ದಿನಿಲ ಶಾಹ್‌ನಲ್ಲು ವಸ್ತುತಃ ಇರುವುದು

(iii) ಚಿಕ್ಕಂದಿ:-


ಶ್ರೀ:- 30' ರಸ್ತೆ,

ಶಿ:- ನಿವೇಶನ ವಸ್ತು ಕನ್ನರವೆಂಬ.

ಉ:- ನಿವೇಶನ.

ದಿ:- ನಿವೇಶನ.

ಗ್ರಾಮದ ಹೆಸರು	ಸರ್ವೆ ನಂಬರ್	ಕಡತದ ಸಂಖ್ಯೆ	ಉದ್ಯಾನವನದ ವಿಸ್ತೀರ್ಣ	ಚಿಕ್ಕಂದಿ			
				ಪೂರ್ವ	ಪಶ್ಚಿಮ	ಉತ್ತರ	ದಕ್ಷಿಣ
ತುಮಕೂರು	60/1	DRG No. 1460/T/67	24780 ಚ.ಅ	ರಸ್ತೆ	30' ರಸ್ತೆ	30' ರಸ್ತೆ	30' ರಸ್ತೆ

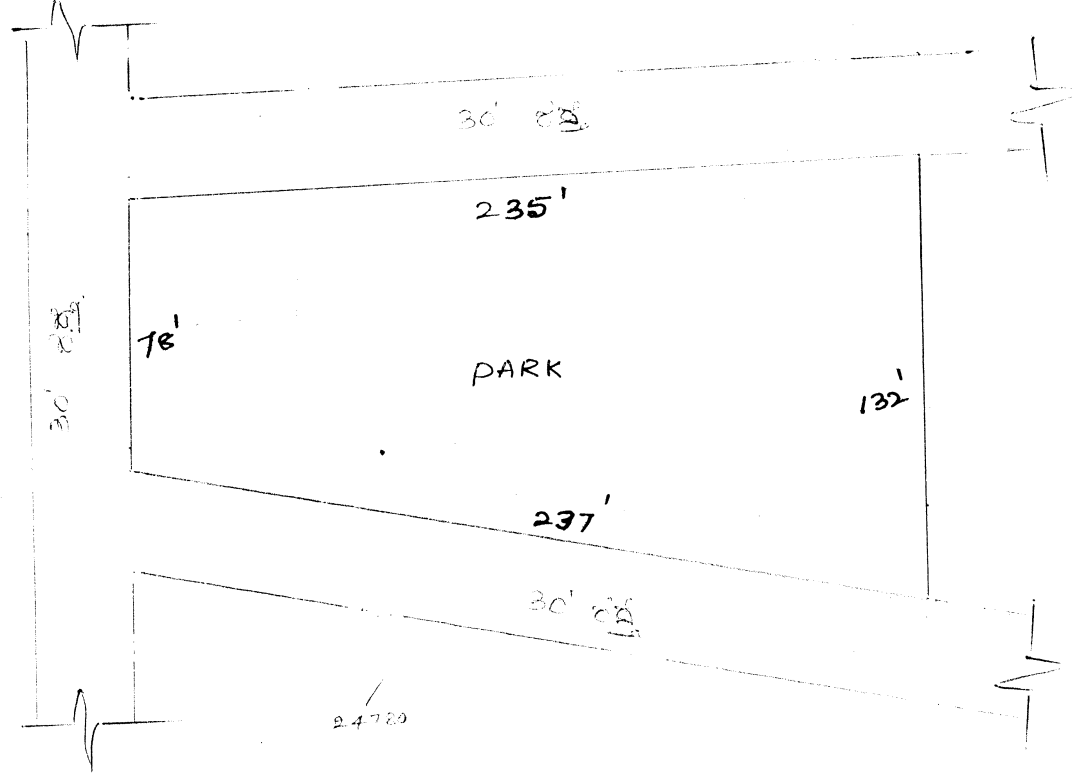

(i) ವಿಸ್ತೀರ್ಣ:- 24780 ಚ. ಅಡಿಗಳು.


(ii) ದಿಕ್ಕಿನ ಶಾಖೆಗಳನ್ನು ಎತ್ತಿವಿಡಿ ಇರಾವು.

(iii) ಚಕ್ಕುಗಳು:- ಶ್ರೋ:- ರಸ್ತೆ.



ಶಿ:- 30' ರಸ್ತೆ

ಉ:- 30' ರಸ್ತೆ

ದ:- 30' ರಸ್ತೆ.

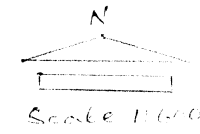

ಗ್ರಾಮದ ಹೆಸರು	ಸರ್ವೆ ನಂಬರ್	ಕಡತದ ಸಂಖ್ಯೆ	ಉದ್ಯಾನವನದ ವಿಸ್ತೀರ್ಣ	ಚಿಕ್ಕಂದಿ			
				ಪೂರ್ವ	ಪಶ್ಚಿಮ	ಉತ್ತರ	ದಕ್ಷಿಣ
ತುಮಕೂರು	81/1, 2	DRG No. 666/T/19	3190 ಚ.ಅ	ನಿವೇಶನ	30' ರಸ್ತೆ	30' ರಸ್ತೆ	ಖಾಸಗಿ ಸ್ವತ್ತು

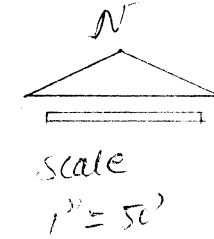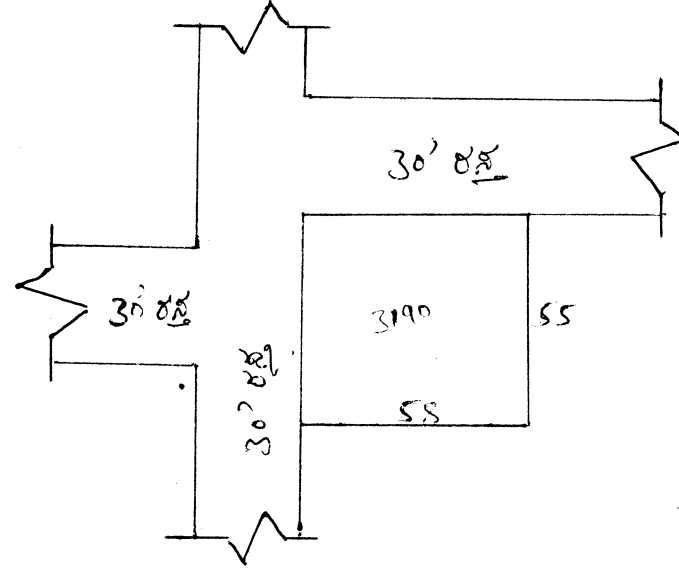

(i) ವಿಸ್ತೀರ್ಣ 3190 ಚ.ಅ.ಗಳು

(ii) ನದೀ ತೀರದಲ್ಲಿ ವಿಸ್ತೀರ್ಣ ಇರುವುದಿಲ್ಲ


(iii) ಜಿಲ್ಲಾಧಿಕಾರಿ :- ನದೀ ತೀರ

ಅ :- 30' ರಸ್ತೆ

ಬ :- 30' ರಸ್ತೆ



ದ :- ಖಾಸಗಿ ಸ್ವತ್ತು

ಗ್ರಾಮದ ಹೆಸರು	ಸರ್ವೆ ನಂಬರ್	ಕಡತದ ಸಂಖ್ಯೆ	ಉದ್ಯಾನವನದ ವಿವರಣೆ	ಚಿಕ್ಕಂದಿ				ಷರಾ
				ಪೂರ್ವ	ಪಶ್ಚಿಮ	ಉತ್ತರ	ದಕ್ಷಿಣ	
ತುಮಕೂರು	172/2	DRG TTPA/237/F-576/85-86	9720 ಚ.ಅ	30' ರಸ್ತೆ	ರಸ್ತೆ	30' ರಸ್ತೆ	ಖಾಸಗಿ ಸ್ವತ್ತು	1855 ಚ.ಅ ಪಾರ್ಕ್ ಜಾಗವನ್ನು ಬಿಟ್ಟು ತಂತಿ ಕಂಬ ನೆಟ್ಟಿರುತ್ತಾರೆ.

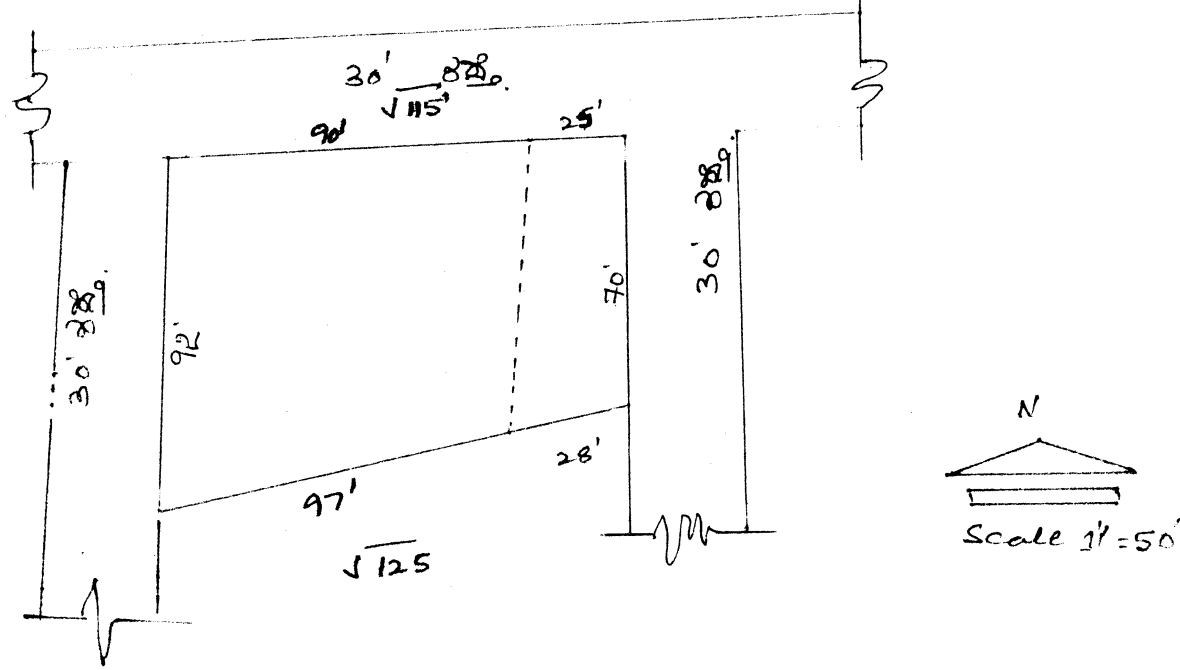

- (i) ಎತ್ತರಣೆ :- 9720 ಚ. ಅಡಿಗೂ.
- (ii) ☐ ಈ ಬಣ್ಣದ ಗುರುತಿನಿಂದ ತೋರಿಸಿರುವ 1855 ಚ. ಅಡಿಗೂ ಪಾರ್ಕ್ ಜಾಗವನ್ನು ಒಟ್ಟು ಉಳಿಸಿ ಪಾರ್ಕ್ ಜಾಗಕ್ಕೆ ತಂತಿ ಕಂಬ ನೆಟ್ಟಿರುತ್ತಾರೆ.
- (iii) ಚಿಕ್ಕಬಂಡ :- ಕ್ರಾಂತಿ :- 30' ರಸ್ತೆ
 ಅ :- ರಸ್ತೆ
 ಉ :- 30' ರಸ್ತೆ
 ಬ :- ಪಾರ್ಕಿಂಗ್ ಡ್ರೈವ್ [ಎಬ್ ಡ್ರೈವ್]

ಗ್ರಾಮದ ಹೆಸರು	ಸರ್ವೆ ನಂಬರ್	ಕಡತದ ಸಂಖ್ಯೆ	ಉದ್ಘಾಟನೆಯಾದ ವಿವರಣೆ	ಚಿಕ್ಕಂದಿ				ಷರಾ
				ಪೂರ್ವ	ಪಶ್ಚಿಮ	ಉತ್ತರ	ದಕ್ಷಿಣ	
ತುಮಕೂರು	184/3	DRG No. TTPA/F-483/LAO/363/87-88	14800 ಚ.ಅ	ಖಾಸಗಿ ಸ್ವತ್ತು	30' ರಸ್ತೆ	30' ರಸ್ತೆ	ಖಾಸಗಿ ಸ್ವತ್ತು	1173 ಚ.ಅ ಪಾರ್ಕ್ ಜಾಗದಲ್ಲಿ ಸಿದ್ಧಿಪಡಿಸಿದ ದೇವಸ್ಥಾನ ನಿರ್ಮಿಸಿರುತ್ತಾರೆ.

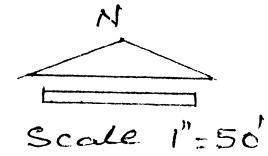
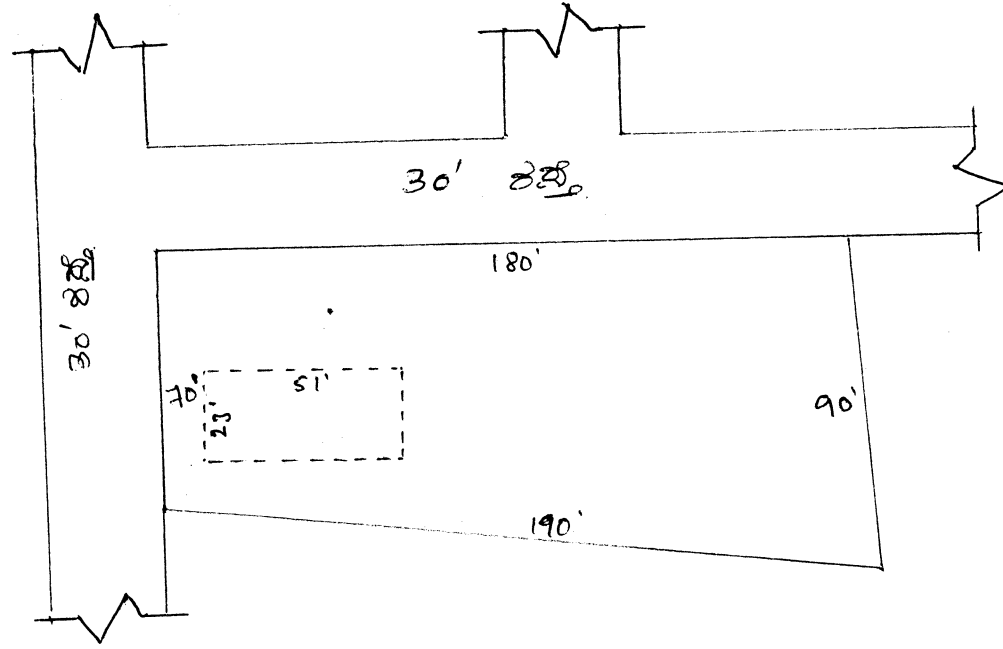


(i) ಉದ್ದೇಶ :- 14,800 ಚ. ಅಡಿ.

(ii) ಈ ಬಗ್ಗೆ ಕುರಿತು 1173 ಚ. ಅಡಿ ವಿಸ್ತೀರ್ಣ
ಬೃಹದ್ಗುರು ದೇವಸ್ಥಾನ ನಿರ್ಮಿಸುತ್ತಾರೆ.


(iii) ಅಳವಡಿಕೆ: ಛ: 30' ರಸ್ತೆ
 ಬ: 30' ರಸ್ತೆ
 ದ: 30' ರಸ್ತೆ
 ಕ: 30' ರಸ್ತೆ

ಗ್ರಾಮದ ಹೆಸರು	ಸರ್ವೆ ನಂಬರ್	ಕಡತದ ಸಂಖ್ಯೆ	ಉದ್ಯಾನವನದ ವಿಸ್ತೀರ್ಣ	ಚಿಕ್ಕಂದಿ			
				ಪೂರ್ವ	ಪಶ್ಚಿಮ	ಉತ್ತರ	ದಕ್ಷಿಣ
ತುಮಕೂರು	189/3A	DRG No. 82/97-98 TUDA/LAO/9/88-89	13487 ಚ.ಅ	ಪಾತ್‌ವೇ ಜಾಗ	ಖಾಸಗಿ ಸ್ವತ್ತು	30' ರಸ್ತೆ	30' ರಸ್ತೆ

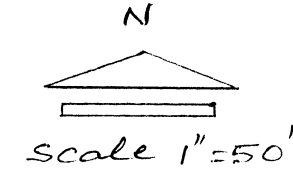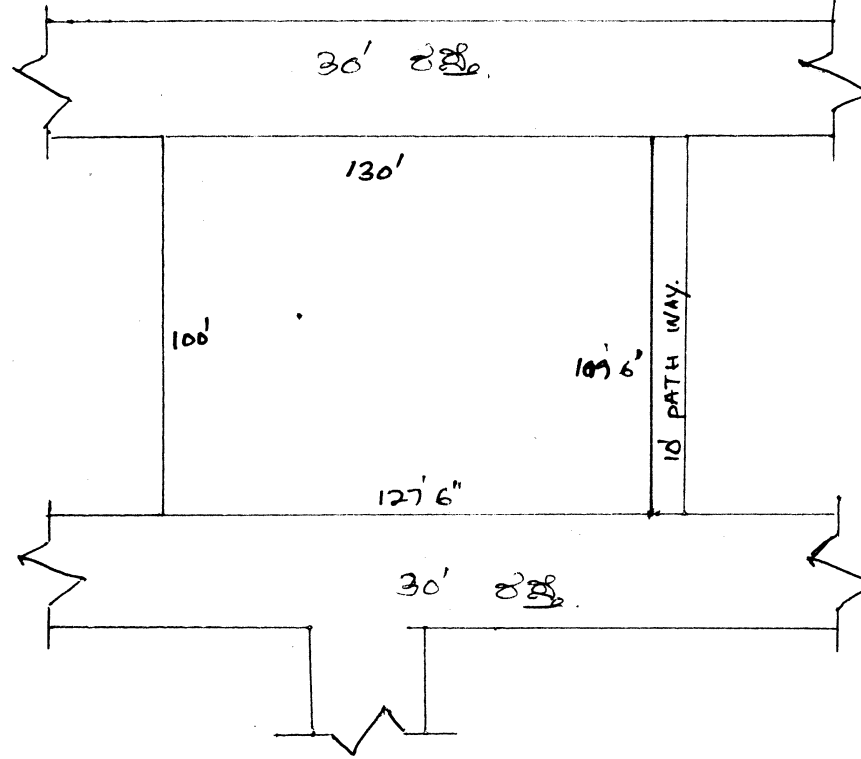

- (i) ಎಸ್ತೀರ್ಣ :- 13487 ಚ. ಅಡಿಗಳು.
- (ii) ಹೆಸರಿ ಹಾರ್ಡ್‌ವೇಯ ವತ್ತಿವರಿ ಐರುತ್ತಿಲ್ಲ.
- (iii) ಚಿಕ್ಕು ಬಂಡ:- ಪ್ರಾ:- ಪಾತ್‌ವೇ ಜಾಗ ವತ್ತಿ ವಿಸ್ತೀರ್ಣ
 ಕ:- ಖಾಸಗಿ ಸ್ವತ್ತು
 ಉ:- 30' ರಸ್ತೆ
 ದ:- 30' ರಸ್ತೆ


ಗ್ರಾಮದ ಹೆಸರು	ಸರ್ವೆ ನಂಬರ್	ಕಡತದ ಸಂಖ್ಯೆ	ಉದ್ಯಾನವನದ ವಿವರಣೆ	ಚೆಕ್ಕಂದಿ			
				ಪೂರ್ವ	ಪಶ್ಚಿಮ	ಉತ್ತರ	ದಕ್ಷಿಣ
ತುಮಕೂರು	193/2	DRG No. TTPA/F-725/LAO/377/87-88	16470 ಚ.ಅ	ನಿವೇಶನ	40' ರಸ್ತೆ	30' ರಸ್ತೆ	ಖಾಸಗಿ ಸ್ವತ್ತು

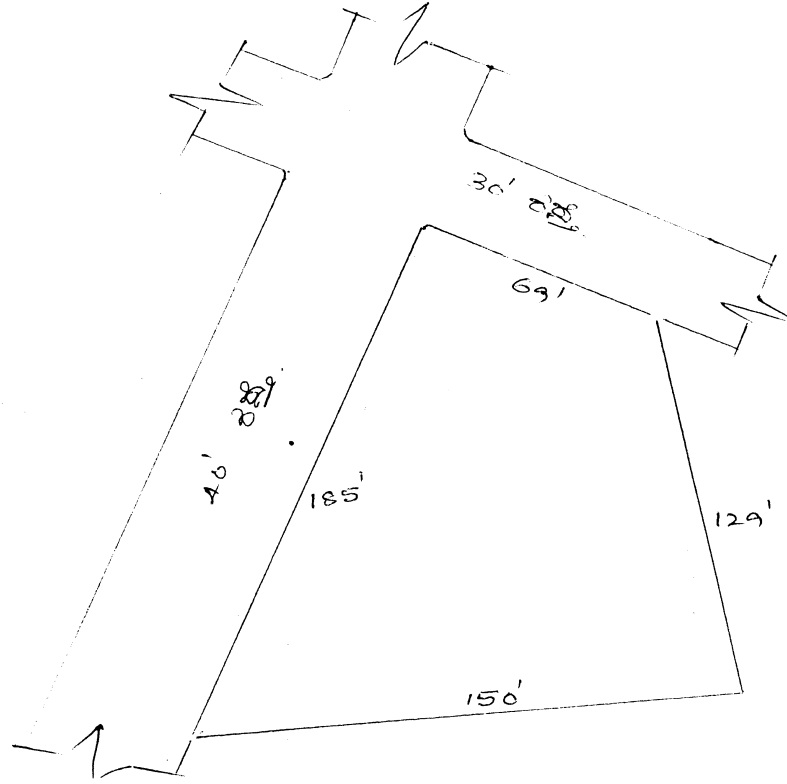

N
Scale 1"=50'



- (i) ಎತ್ತರಣೆ:- 16470 ಚ. ಅಡಿ.
- (ii) ಇತರ ಪಾರ್ಕಿಂಗ್ ವಸ್ತುಗಳ ವಿವರಣೆ:-
- (iii) ಚೆಕ್ಕಂದಿ:-
- ಅ:- 40' ರಸ್ತೆ
 - ಬ:- 30' ರಸ್ತೆ
 - ದ:- ಖಾಸಗಿ ಸ್ವತ್ತು

ಗ್ರಾಮದ ಹೆಸರು	ಸರ್ವೆ ನಂಬರ್	ಕಡತದ ಸಂಖ್ಯೆ	ಉದ್ಯಾನವನದ ವಿಸ್ತೀರ್ಣ	ಚಿಕ್ಕಂದಿ				ಷರಾ
				ಪೂರ್ವ	ಪಶ್ಚಿಮ	ಉತ್ತರ	ದಕ್ಷಿಣ	
ತುಮಕೂರು	199/2A 1C	TUDA/LAO/28/96-97 DRG No. 90/98-99	6580 ಚ.ಅ	ಖಾಸಗಿ ಸ್ವತ್ತು	ಸಿ.ಎ ಜಾಗ	ನಿವೇಶನ	ನಿವೇಶನ	4146 ಚ.ಅ ಪಾರ್ಕ್ ಜಾಗದಲ್ಲಿ ರಸ್ತೆಯನ್ನು ನಿರ್ಮಿಸಿರುತ್ತಾರೆ.

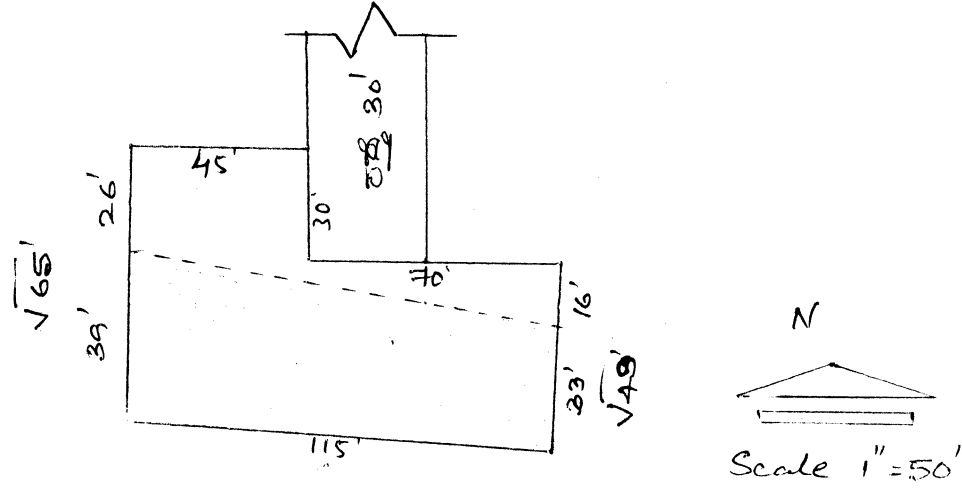

- (i) ಅಕ್ಷೀರ್ಣ:- 6580 ಚ. ಅಡಿಗಳು.
- (ii) ಈ ಬಣ್ಣದ ಗುರುತಿನಿಂದ ತೋರಿಸಿರುವ 4140 ಚ.ಅರ ಅಡಿಗಳು ಪಾರ್ಕ್ ಜಾಗದಲ್ಲಿ ರಸ್ತೆಯನ್ನು ನಿರ್ಮಿಸಿರುತ್ತಾರೆ.
- (iii) ಚಿಕ್ಕಪುಟ:-
 ಕ್ರಾ:- ಖಾಸಗಿ ಪ್ರತ್ಯೆ
 ಶಿ:- C.A ಜಾಗ
 ಉ:- ನಿವೇಶನ
 ಶಿ:- ನಿವೇಶನ.

ಗ್ರಾಮದ ಹೆಸರು	ಸರ್ವೆ ನಂಬರ್	ಕಡತದ ಸಂಖ್ಯೆ	ಉದ್ಯಾನವನದ ವಿವರಣೆ	ಚಿಕ್ಕಂದಿ				ಷರಾ
				ಪೂರ್ವ	ಪಶ್ಚಿಮ	ಉತ್ತರ	ದಕ್ಷಿಣ	
ತುಮಕೂರು	199/2A3	DRG No. TTPA/F-567/LAO/382/87-88	9281 ಚ.ಅ	ನಿವೇಶನ	30' ರಸ್ತೆ	30' ರಸ್ತೆ	ದಾರಿ & ನಿವೇಶನ	1196 ಚ.ಅ ಪಾರ್ಕ್ ಜಾಗದಲ್ಲಿ ಗಣಪತಿ ದೇವಸ್ಥಾನ ನಿರ್ಮಿಸಿರುತ್ತಾರೆ.

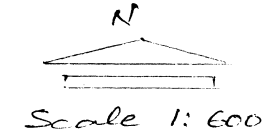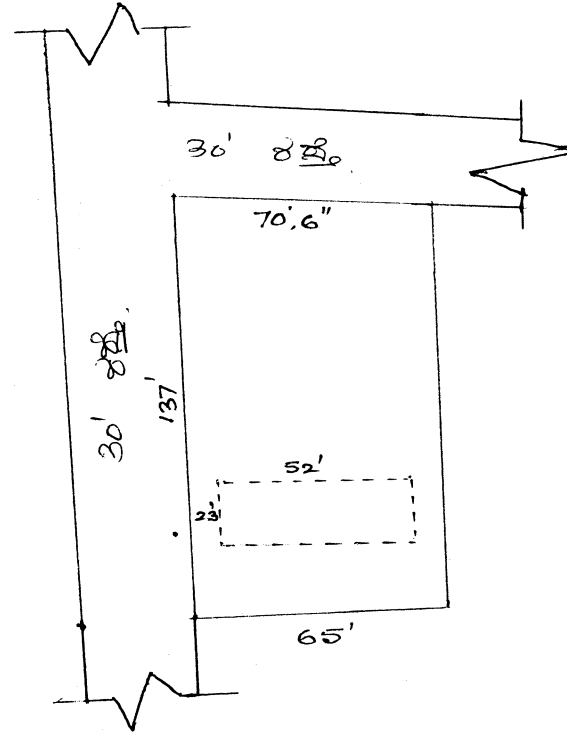

(i) ಎತ್ತರಣೆ: 9281 ಚ. ಅಡಿಗಳು.

(ii)  ಈ ಬಣ್ಣದ ಗುರುತಿನಿಂದ ತೋರಿಸಿರುವ 1196 ಚ. ಅಡಿಗಳು
ಶಾರ್ವತ್ಯಾ ಗಣಪತಿ ದೇವಸ್ಥಾನವನ್ನು ನಿರ್ಮಿಸಿರುತ್ತಾರೆ.


(iii) ಚಿಕ್ಕಂದಿ: ಶ್ರೀ:- ನಿವೇಶನಗಳು.

ಶಿ:- 30' ರಸ್ತೆ

ಉ:- 30' ರಸ್ತೆ

ದಿ:- ದಾರಿ ಮತ್ತು ನಿವೇಶನಗಳು.


ಗ್ರಾಮದ ಹೆಸರು	ಸರ್ವೆ ನಂಬರ್	ಕಡತದ ಸಂಖ್ಯೆ	ಉದ್ಯಾನವನದ ವಿಸ್ತೀರ್ಣ	ಚಿಕ್ಕಂದಿ			
				ಪೂರ್ವ	ಪಶ್ಚಿಮ	ಉತ್ತರ	ದಕ್ಷಿಣ
ತುಮಕೂರು	205	DRG No. TTPA/F- 847/LAO/399/88-89	17120 ಚ.ಅ	ಕೆರೆ ಏರಿ	30' ರಸ್ತೆ	30' ರಸ್ತೆ	ಖಾಸಗಿ ಸ್ವತ್ತು

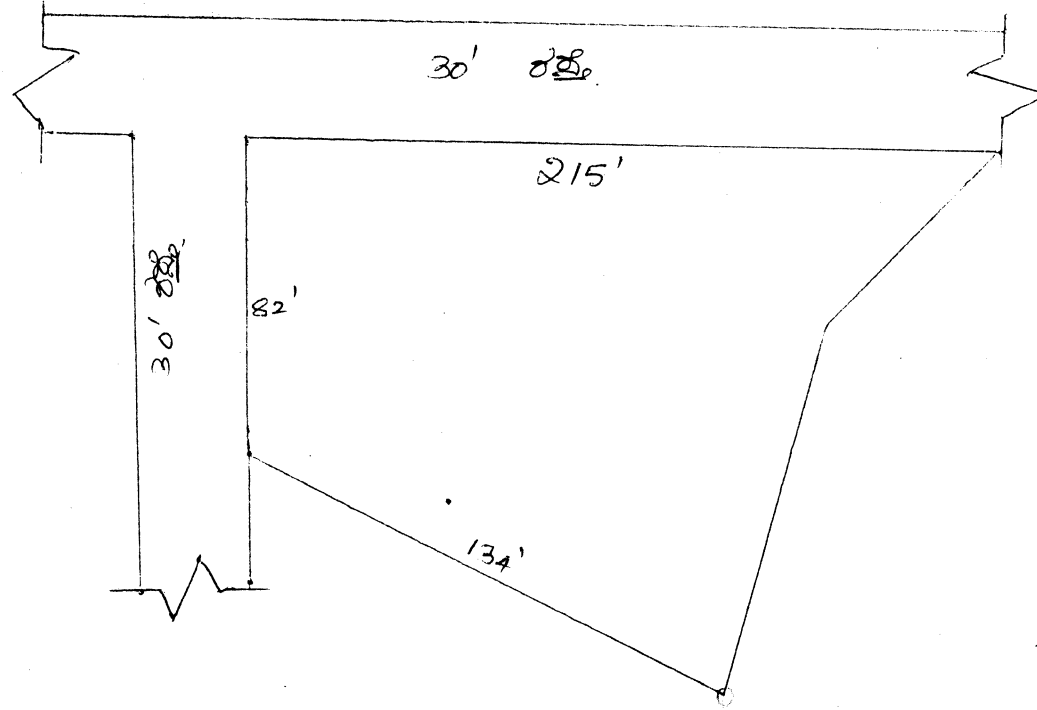

N
Scale 1"=50'

- (i) ವಿಸ್ತೀರ್ಣ :- 17120 ಚ. ಅಡಿಗಳು
(ii) ದಶರಿ ಪಾರ್ಕ್‌ನಲ್ಲಿ ವಿಸ್ತೃತವಾಗಿರುವುದು
(iii) ಚಿಕ್ಕಂದಿ :- ಶ್ರೀ :- ಕೆರೆ ಏರಿ
ಶಿ :- 30' ರಸ್ತೆ
ಉ :- 30' ರಸ್ತೆ
ದಿ :- ಖಾಸಗಿ ಸ್ವತ್ತು



ಗ್ರಾಮದ ಹೆಸರು	ಸರ್ವೆ ನಂಬರ್	ಕಡತದ ಸಂಖ್ಯೆ	ಉದ್ಯಾನವನದ ವಿಸ್ತೀರ್ಣ	ಚೆಕ್ಕಂದಿ			
				ಪೂರ್ವ	ಪಶ್ಚಿಮ	ಉತ್ತರ	ದಕ್ಷಿಣ
ತುಮಕೂರು	205	DRG No. TTPA/F-847/LAO/399/88-89	7400 ಚ.ಅ	30' ರಸ್ತೆ	30' ರಸ್ತೆ	ನಿವೇಶನ & ಖಾಸಗಿ ಸ್ವತ್ತು	30' ರಸ್ತೆ

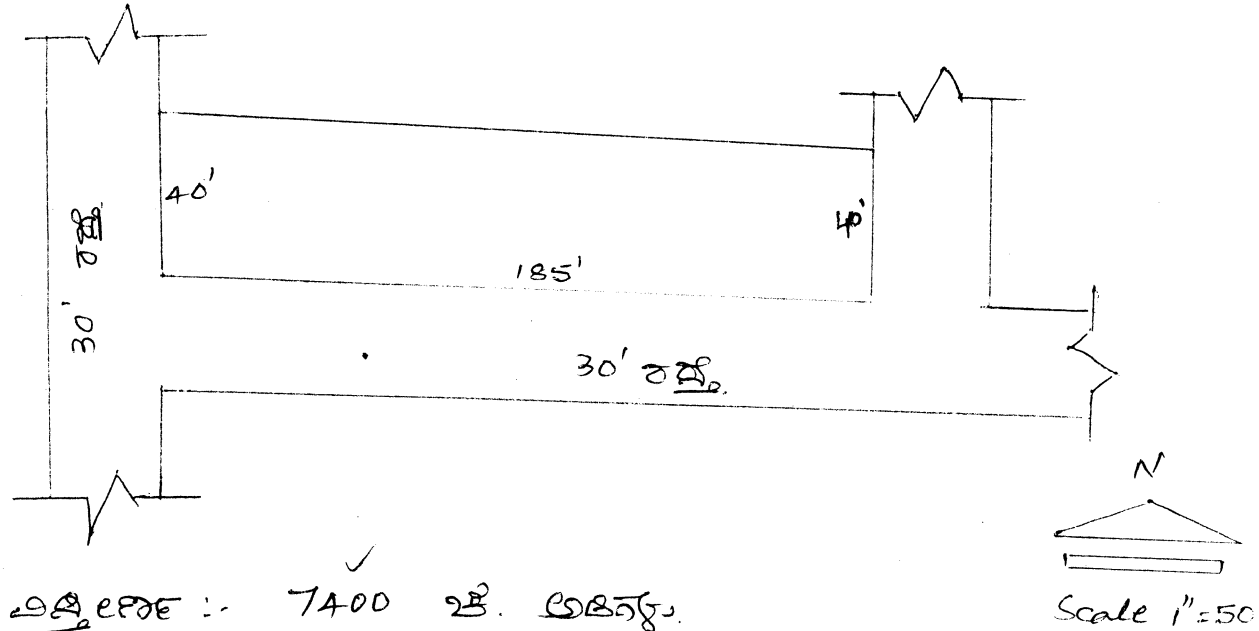

- (i) ವಿಸ್ತೀರ್ಣ :- 7400 ಚ. ಅಡಿಗಳು.
- (ii) ದೊರೆತ ಖರ್ಚಿನಲ್ಲಿ ಮತ್ತು ದೊರೆತ ಖರ್ಚಿನಲ್ಲಿ
- (iii) ಚೆಕ್ಕು ಬಂದ :-
 ಪೂ :- 30' ರಸ್ತೆ
 ಪಶ :- 30' ರಸ್ತೆ
 ಉ :- ನಿವೇಶನ ಮತ್ತು ಖಾಸಗಿ ಸ್ವತ್ತು
 ದಿ :- 30' ರಸ್ತೆ


ತಯಾರಿಸಿದವರು:-

ಗ್ರಾಮದ ಹೆಸರು	ಸರ್ವೆ ನಂಬರ್	ಕಡತದ ಸಂಖ್ಯೆ	ಉದ್ಯಾನವನದ ವಿಸ್ತೀರ್ಣ	ಚೆಕ್ಕಂದಿ			
				ಪೂರ್ವ	ಪಶ್ಚಿಮ	ಉತ್ತರ	ದಕ್ಷಿಣ
ತುಮಕೂರು	207/1	DRG No. TTPA/F 707/LAO/388/87-88	3858 ಚ.ಅ	ಮುಸ್ಲಿಂ ಮಠಾನ	ನಿವೇಶನ & ರಸ್ತೆ	ನಿವೇಶನ	ಖಾಸಗಿ ಸ್ವತ್ತು

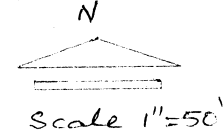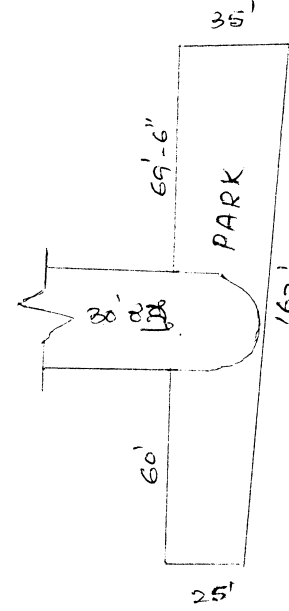

- (i) ಅಕ್ಷೀರ್ಣ :- 3858 ಚ. ಅಂತರ.
- (ii) ಬೇರೊಂದು ಅಕ್ಷೀರ್ಣವನ್ನು ರಚಿಸುವಂತೆ ಇರುವುದು.
- (iii) ಚಿತ್ರಣ :-
- ಶ್ರೀ :- ಮುಸ್ಲಿಂ ಮಠಾನ
- ಶಿ :- ನಿವೇಶನ ಮತ್ತು ರಸ್ತೆ.
- ಲಿ :- ನಿವೇಶನ
- ಬಿ :- ಖಾಸಗಿ ಸ್ವತ್ತು ಮತ್ತು ಕೆಲಸ.

ಗ್ರಾಮದ ಹೆಸರು	ಸರ್ವೆ ನಂಬರ್	ಕಡತದ ಸಂಖ್ಯೆ	ಉದ್ಯಾನವನದ ವಿಸ್ತೀರ್ಣ	ಚೆಕ್ಕಂದಿ			
				ಪೂರ್ವ	ಪಶ್ಚಿಮ	ಉತ್ತರ	ದಕ್ಷಿಣ
ತುಮಕೂರು	232/4	DRG No. TTPA/F 470/86/82-83	1200 ಚ.ಅ	30' ರಸ್ತೆ	ನಿವೇಶನ	ಖಾಸಗಿ ಸ್ವತ್ತು	30' ರಸ್ತೆ

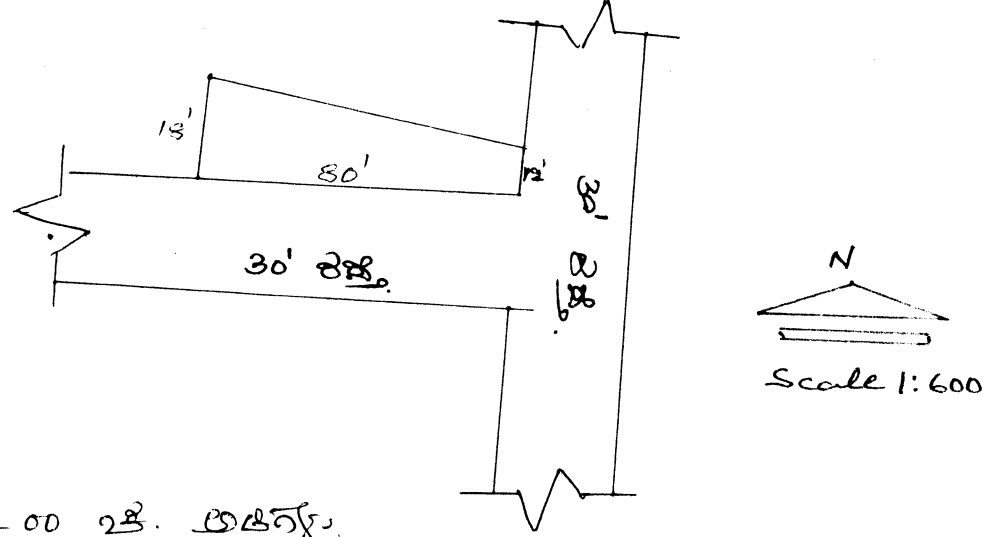

(i) ಅಕ್ಷೀರ್ಣ :- 1200 ಚ. ಅಡಿ.

(ii) ದ್ವಿತಿರ ಪಾರ್ಕ್‌ನಲ್ಲಿ ಎತ್ತರವಿರುವ ಇರುವುದು.

(iii) ಚಿಕ್ಕಬಂಡ :-



ಕ್ರಾ:- 30' ರಸ್ತೆ.

ಶಿ:- ದೀಪಕ

ಉ:- ಪಾದದ ಕುಳಿ


ಜಿ:- 30' ರಸ್ತೆ.

ಗ್ರಾಮದ ಹೆಸರು	ಸರ್ವೆ ನಂಬರ್	ಕಡತದ ಸಂಖ್ಯೆ	ಉದ್ಯಾನವನದ ವಿಸ್ತೀರ್ಣ	ಚಿಕ್ಕಂದಿ			
				ಪೂರ್ವ	ಪಶ್ಚಿಮ	ಉತ್ತರ	ದಕ್ಷಿಣ
ತುಮಕೂರು	232/15	DRG No. TTPA/LAO/173/F 875/83-84	4054 ಚ.ಅ	ನಿವೇಶನ	ಖಾಸಗಿ ಸ್ವತ್ತು	30' ರಸ್ತೆ	ಖಾಸಗಿ ಸ್ವತ್ತು

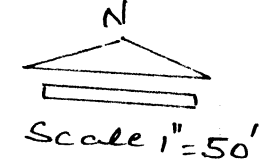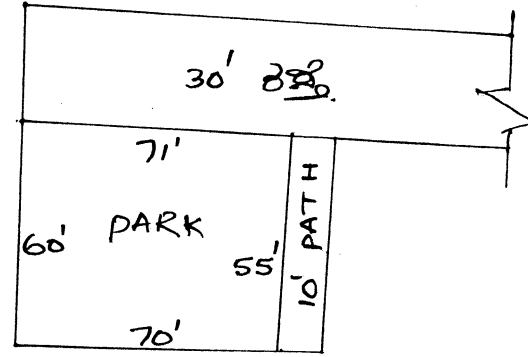

- (i) ಎತ್ತರ :- 4054 ಚ. ಅಡಿಗಳು.
- (ii) ಬಿಡುಗಡೆ ಮಾಡಬೇಕಾದ ವಿಸ್ತೀರ್ಣದ ವಿವರಗಳು
- (iii) ಚಿಕ್ಕಂದಿ :-
- ಶ್ರೀ :- ನಿವೇಶನ
- ಶಿ :- ಖಾಸಗಿ ಸ್ವತ್ತು
- ಉ :- 30' ರಸ್ತೆ
- ಶಿ :- ಖಾಸಗಿ ಸ್ವತ್ತು

ಗ್ರಾಮದ ಹೆಸರು	ಸರ್ವೆ ನಂಬರ್	ಕಡತದ ಸಂಖ್ಯೆ	ಉದ್ಯಾನವನದ ವಿಸ್ತೀರ್ಣ	ಚಿಕ್ಕಂದಿ				ಷರಾ
				ಪೂರ್ವ	ಪಶ್ಚಿಮ	ಉತ್ತರ	ದಕ್ಷಿಣ	
ತುಮಕೂರು	237	DRG No. TTPA/LAO/F-323/22/82-83	4200 ಚ.ಅ	30' ರಸ್ತೆ	ಅಂಜನೇಯ ಸ್ವಾಮಿ ದೇವಸ್ಥಾನ ಮತ್ತು ರಸ್ತೆ	ನಿವೇಶನ	ನಿವೇಶನ	1225 ಚ.ಅ ಪಾರ್ಕ್ ಜಾಗದಲ್ಲಿ ಬೇರೆಯವರು ಒತ್ತುವರಿ ಮಾಡಿ ತಂತಿ ಕಂಬ ನೆಟ್ಟುಕೊಂಡಿರುತ್ತಾರೆ

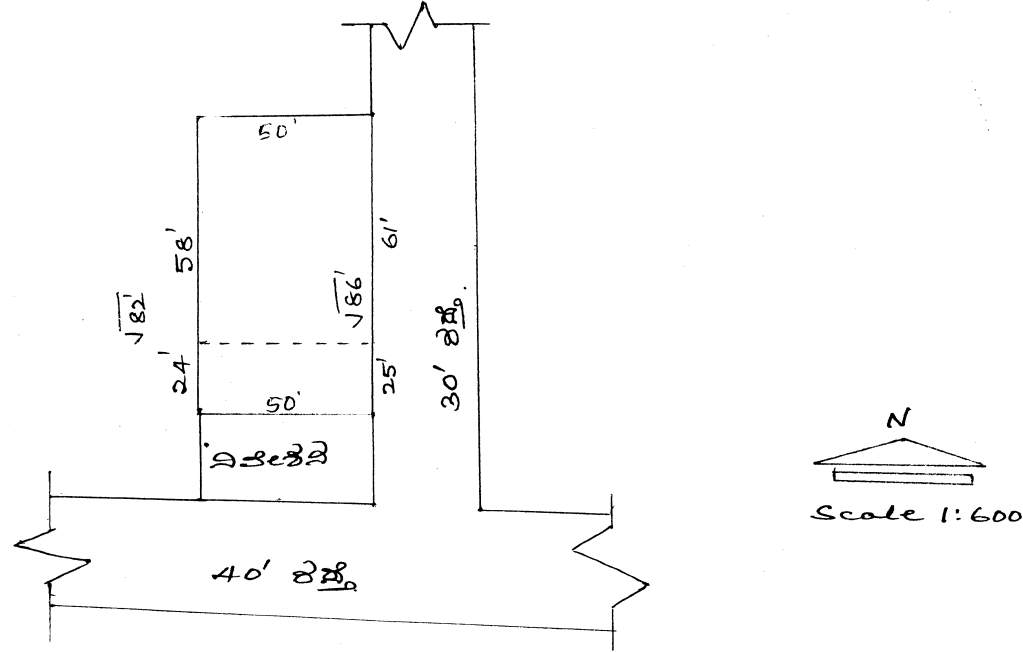

(i) ಎತ್ತಿರಣೆ :- 4200 ಚ. ಅಡಿಗಲ್ಲು.

(ii) ಈ ಬಗ್ಗೆ ಗುರುತಿಸಿದ ತೋರಿಸುವ 1225 ಚ. ಅಡಿಗಲ್ಲು ಪಾರ್ಕ್ ಜಾಗದಲ್ಲಿ ಬೇರೆಯವರು ಒತ್ತುವರಿ ಮಾಡಿ ತುಂಬಾ ವಿಶೇಷತೆಯು ತಂತಿ ಕಂಬ ನೆಟ್ಟುಕೊಂಡಿರುತ್ತಾರೆ.


(iii) ಚಿಕ್ಕಬಂಡಿ :- ಕ್ರಿಯಾ :- 30' ರಸ್ತೆ.

ಶಿ :- ಅಂಜನೇಯ ದೇವಸ್ಥಾನ ಮತ್ತು ರಸ್ತೆ.

ಉ :- ವಿಶೇಷತೆ



ಬಿ :- ವಿಶೇಷತೆ.

ಗ್ರಾಮದ ಹೆಸರು	ಸರ್ವೆ ನಂಬರ್	ಕಡತದ ಸಂಖ್ಯೆ	ಉದ್ಯಾನವನದ ವಿಸ್ತೀರ್ಣ	ಚಿಕ್ಕಂದಿ				ಷರಾ
				ಪೂರ್ವ	ಪಶ್ಚಿಮ	ಉತ್ತರ	ದಕ್ಷಿಣ	
ತುಮಕೂರು	238/3,4	DRG No. TTPA/F-548/LAO/348/86-87	13500 ಚ.ಅ	30' ರಸ್ತೆ	ನಿವೇಶನ	30' ರಸ್ತೆ	ನಿವೇಶನ	32 ಚ.ಅ ಪಾರ್ಕ್ ಜಾಗವನ್ನು ದಕ್ಷಿಣ ಭಾಗದ ನಿವೇಶನದಾರರು ಒತ್ತುವರಿ ಮಾಡಿರುತ್ತಾರೆ.

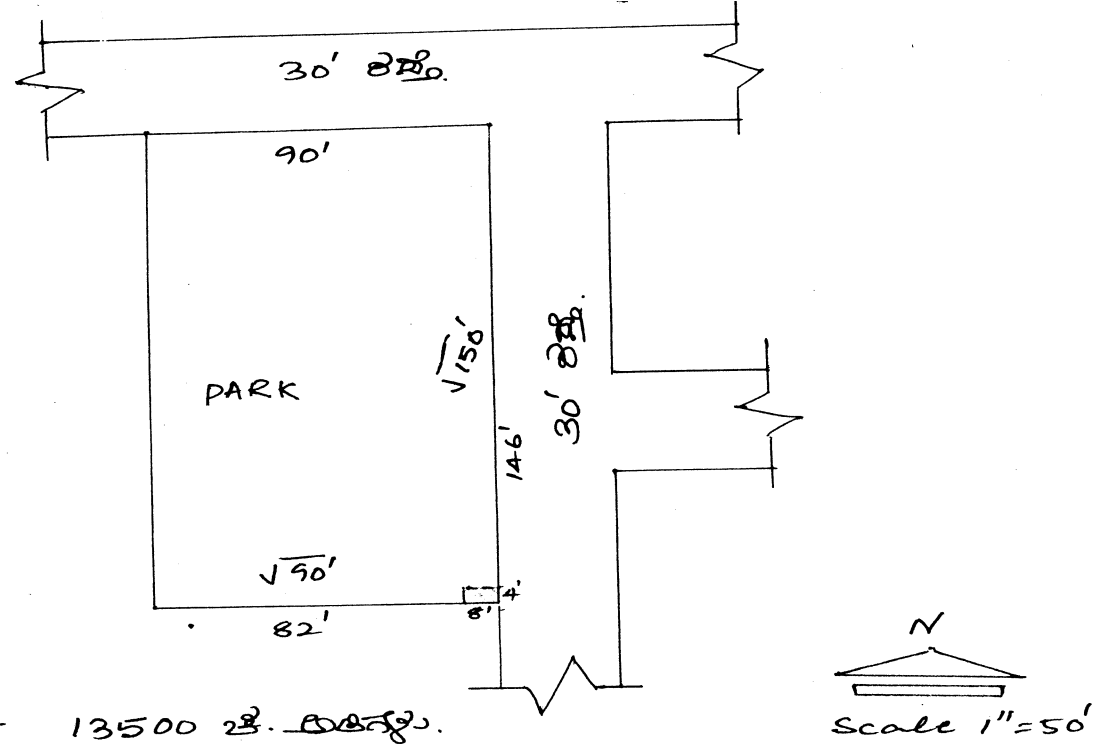


- (i) ಅಕ್ಷೀರ್ಣ:- 13500 ಚ. ಅಡಿಗಳು.
- (ii) ☐ ಈ ಬಣ್ಣದಿಂದ ಗುರುತಿಸಿರುವ 32' ಚ ಅಡಿಗಳು ಪಾರ್ಕ್ ಜಾಗವನ್ನು ದಕ್ಷಿಣ ಭಾಗದ ನಿವೇಶನದಾರರು ಒತ್ತುವರಿ ಮಾಡಿರುತ್ತಾರೆ.
- (iii) ಚಿಕ್ಕುಬಂಡ:-
 ಶ್ರಾ:- 30' ರಸ್ತೆ.
 ತಿ:- ನಿವೇಶನ
 ಉ:- 30' ರಸ್ತೆ.
 ಬಿ:- ನಿವೇಶನ

ಗ್ರಾಮದ ಹೆಸರು	ಸರ್ವೆ ನಂಬರ್	ಕಡತದ ಸಂಖ್ಯೆ	ಉದ್ಯಾನವನದ ವಿಸ್ತೀರ್ಣ	ಚೆಕ್ಕಂದಿ			
				ಪೂರ್ವ	ಪಶ್ಚಿಮ	ಉತ್ತರ	ದಕ್ಷಿಣ
ತುಮಕೂರು	266/1B	DRG No. TTPA/F-542/LAO/385/87-88	6175 ಚ.ಅ	30' ರಸ್ತೆ	ನಿವೇಶನ	30' ರಸ್ತೆ	ಖಾಸಗಿ ಸ್ವತ್ತು

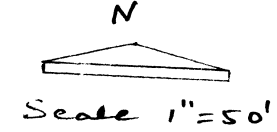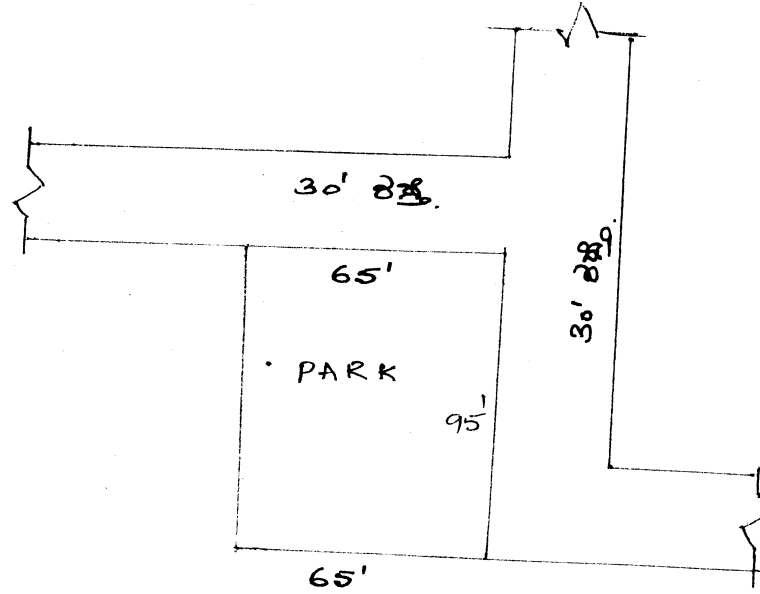

- i) ಎತ್ತರ :- 6175 ಚ. ಅಡಿಗಳು.
- ii) ದೊರೆತ ಖಾಸಗಿ ಸ್ವತ್ತು ಮತ್ತು ಇತರ ವಿವರಗಳು
- iii) ಚೆಕ್ಕಂದಿ :-
- ಪೂರ್ವ :- 30' ರಸ್ತೆ.
 - ಪಶ್ಚಿಮ :- ನಿವೇಶನ
 - ಉತ್ತರ :- 30' ರಸ್ತೆ.
 - ದಕ್ಷಿಣ :- ಖಾಸಗಿ ಸ್ವತ್ತು.


ಗ್ರಾಮದ ಹೆಸರು	ಸರ್ವೆ ನಂಬರ್	ಕಡತದ ಸಂಖ್ಯೆ	ಉದ್ಯಾನವನದ ವಿಸ್ತೀರ್ಣ	ಚಿಕ್ಕಂದಿ			
				ಪೂರ್ವ	ಪಶ್ಚಿಮ	ಉತ್ತರ	ದಕ್ಷಿಣ
ತುಮಕೂರು	274/3C	TUDA/F/LAO/3/88-89/ DRG No. 41/93-94	4024 ಚ.ಅ	ನಿವೇಶನ	30' ರಸ್ತೆ	ನಿವೇಶನ	30' ರಸ್ತೆ

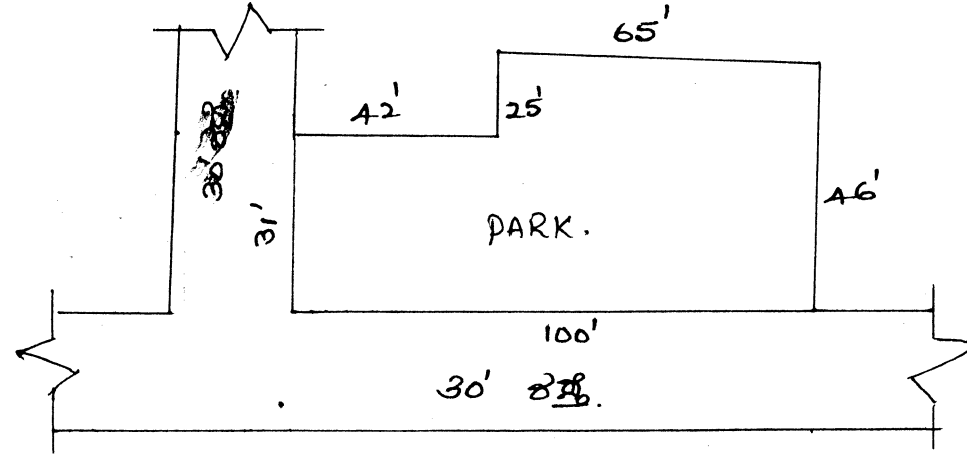

N
Scale 1"=50'



- (i) ಎತ್ತರ :- 4024 ಚ.ಅ
ಶಿ :- 30' ರಸ್ತೆ
ಉ :- ನಿವೇಶನ
ಶಿ :- 30' ರಸ್ತೆ

ಗ್ರಾಮದ ಹೆಸರು	ಸರ್ವೆ ನಂಬರ್	ಕಡತದ ಸಂಖ್ಯೆ	ಉದ್ಯಾನವನದ ವಿಸ್ತೀರ್ಣ	ಚಿಕ್ಕಂದಿ			
				ಪೂರ್ವ	ಪಶ್ಚಿಮ	ಉತ್ತರ	ದಕ್ಷಿಣ
ತುಮಕೂರು	277	DRG No. TTPA/LAO/F-284/27/82-83	43210 ಚ.ಅ	30' ರಸ್ತೆ	30' ರಸ್ತೆ	ಖಾಸಗಿ ಸ್ವತ್ತು	30' ರಸ್ತೆ

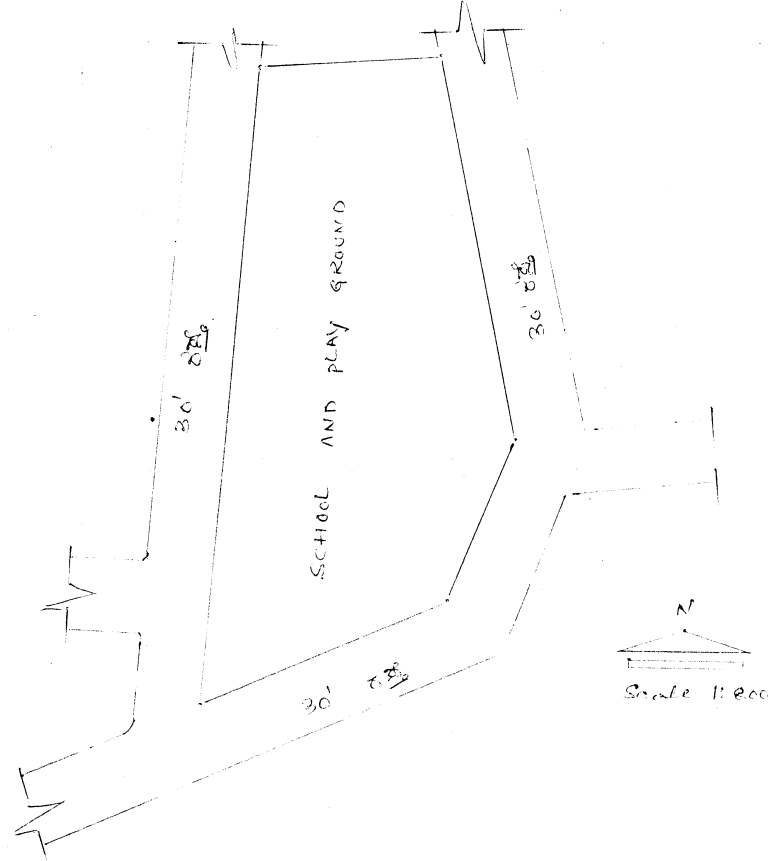

- (i) ಎತ್ತರಾಣಿ: 43210 ಚ. ಅಂತಸ್ತು.
 (ii) ಇದು ಕಡತದ ಮೇರೆಗೆ ರೂಪಿಸಲಾಗಿದೆ.
 (iii) ಚಿಕ್ಕಂದಿ:-
 ಪೂ:- 30' ರಸ್ತೆ
 ಪಶ:- 30' ರಸ್ತೆ
 ಉ:- ಖಾಸಗಿ ಸ್ವತ್ತು
 ದ:- 30' ರಸ್ತೆ

ಗ್ರಾಮದ ಹೆಸರು	ಸರ್ವೆ ನಂಬರ್	ಕಡತದ ಸಂಖ್ಯೆ	ಉದ್ಯಾನವನದ ವಿಸ್ತೀರ್ಣ	ಚಿಕ್ಕಂದಿ			
				ಪೂರ್ವ	ಪಶ್ಚಿಮ	ಉತ್ತರ	ದಕ್ಷಿಣ
ತುಮಕೂರು	301/1 302/1B	TUDA/F-LAO/264/91-92 DRG No. 51/93-94 DRG No. 81/TUDA/LAO/265/91-92	30785 ಚ.ಅ	30' ರಸ್ತೆ	ಖಾಸಗಿ ಸ್ವತ್ತು	ಸಿ.ಎ ಜಾಗ	ಸಿ.ಎ ಜಾಗ

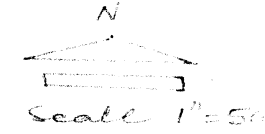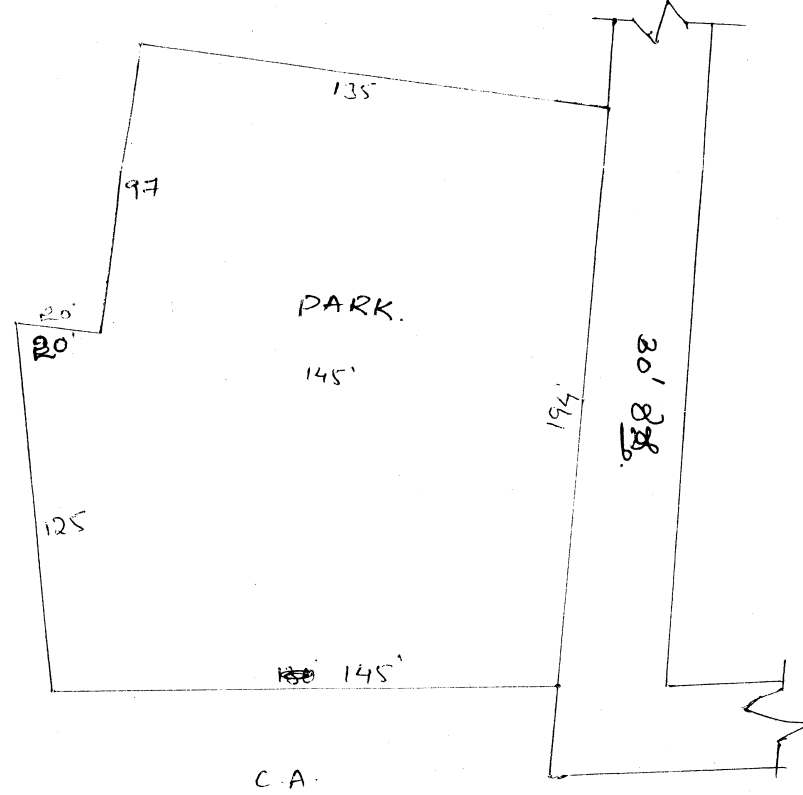

i) ಎತ್ತರ :- 30785 ಚ. ಅಡಿ.


ಉ :- C.A. ರಸ್ತೆ

ಪಶ್ಚಿ :- C.A. ರಸ್ತೆ

ಗ್ರಾಮದ ಹೆಸರು	ಸರ್ವೆ ನಂಬರ್	ಕಡತದ ಸಂಖ್ಯೆ	ಉದ್ಘಾಟನೆಯ ದಿನಾಂಕ	ಚಿಕ್ಕಂದಿ				ಪರಾ
				ಪೂರ್ವ	ಪಶ್ಚಿಮ	ಉತ್ತರ	ದಕ್ಷಿಣ	
ತುಮಕೂರು	304/1,2 305	DRG No. TTPA/LAO/F 115/82-83	84433 ಚ.ಅ	40' ರಸ್ತೆ	30' ರಸ್ತೆ	ನಿವೇಶನಗಳು	30' ರಸ್ತೆ	19350 ಚ.ಅ ಪಾರ್ಕ್ ಜಾಗದಲ್ಲಿ ಹಾಲಿ ತಂತಿ ಕಂಬ ನೆಟ್ಟಿರುವುದಿಲ್ಲ ಇದರ ಬಾಹ್ಯ ಸ್ಥಳದಲ್ಲಿ ವಿಚಾರಿಸಲಾಗಿ ಸದರಿ ಪ್ರದೇಶವನ್ನು ಬೇರೆಯವರು ಸ್ವೀಕರಿಸಿ ಮೀಸಲಿರುವುದಾಗಿ ತಿಳಿಸಿರುತ್ತಾರೆ.

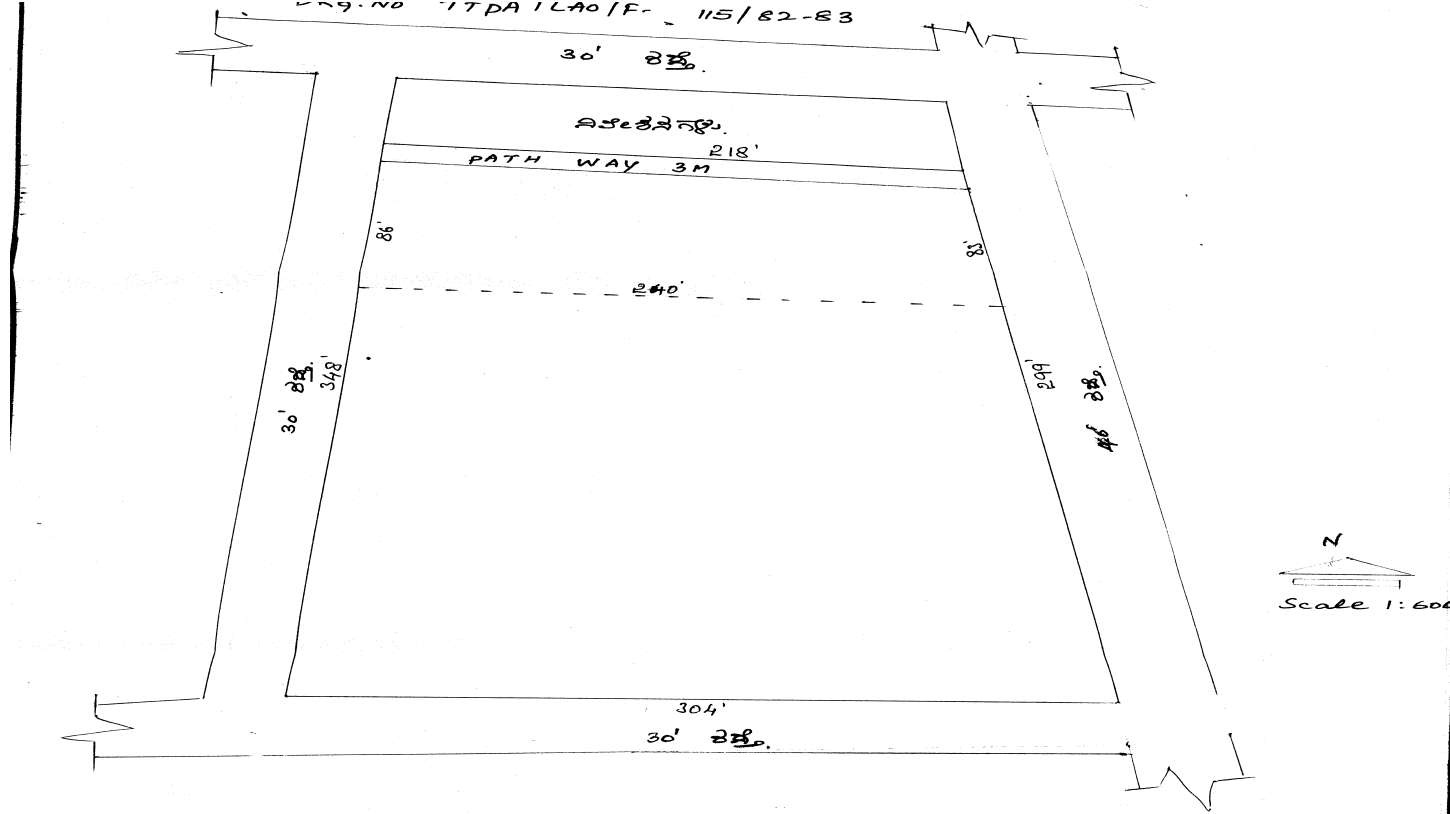



(ii) ಈ ಬಗ್ಗೆಗೆ ನಗರಾಧಿಕಾರಿ ಅನುಮೋದಿಸಿ 19350 ಚ.ಅ.ನಲ್ಲಿ ಪಾರ್ಕ್ ಜಾಗದಲ್ಲಿ ಹಾಲಿ ತಂತಿ ಕಂಬ ನೆಟ್ಟಿರುವುದಿಲ್ಲ ಇದರ ಬಾಹ್ಯ ಸ್ಥಳದಲ್ಲಿ ವಿಚಾರಿಸಲಾಗಿ ಸದರಿ ಪ್ರದೇಶವನ್ನು ಬೇರೆಯವರು ಸ್ವೀಕರಿಸಿ ಮೀಸಲಿರುವುದಾಗಿ ತಿಳಿಸಿರುತ್ತಾರೆ.

(iii) ಚಿಕ್ಕಂದಿ:-
ಪೂ:- 40' ರಸ್ತೆ.
ಪಶ್:- 30' ರಸ್ತೆ.
ಉ:- ನಿವೇಶನಗಳು.
ದಕ್ಷ:- 30' ರಸ್ತೆ.


ಗ್ರಾಮದ ಹೆಸರು	ಸರ್ವೆ ನಂಬರ್	ಕಡತದ ಸಂಖ್ಯೆ	ಉದ್ಯಾನವನದ ವಿಸ್ತೀರ್ಣ	ಚೆಕ್ಕಂದಿ			
				ಪೂರ್ವ	ಪಶ್ಚಿಮ	ಉತ್ತರ	ದಕ್ಷಿಣ
ತುಮಕೂರು	306/2,3,4	DRG NO. TTPA/LAO/F-661/244/85-86	6720 ಚ.ಅ	30' ರಸ್ತೆ	30' ರಸ್ತೆ	30' ರಸ್ತೆ	ನಿವೇಶನಗಳು
		DRG No. TTPA/F-440/LAO/372/87-88	5252 ಚ.ಅ	30' ರಸ್ತೆ	30' ರಸ್ತೆ	ನಿವೇಶನಗಳು	ನಿವೇಶನಗಳು

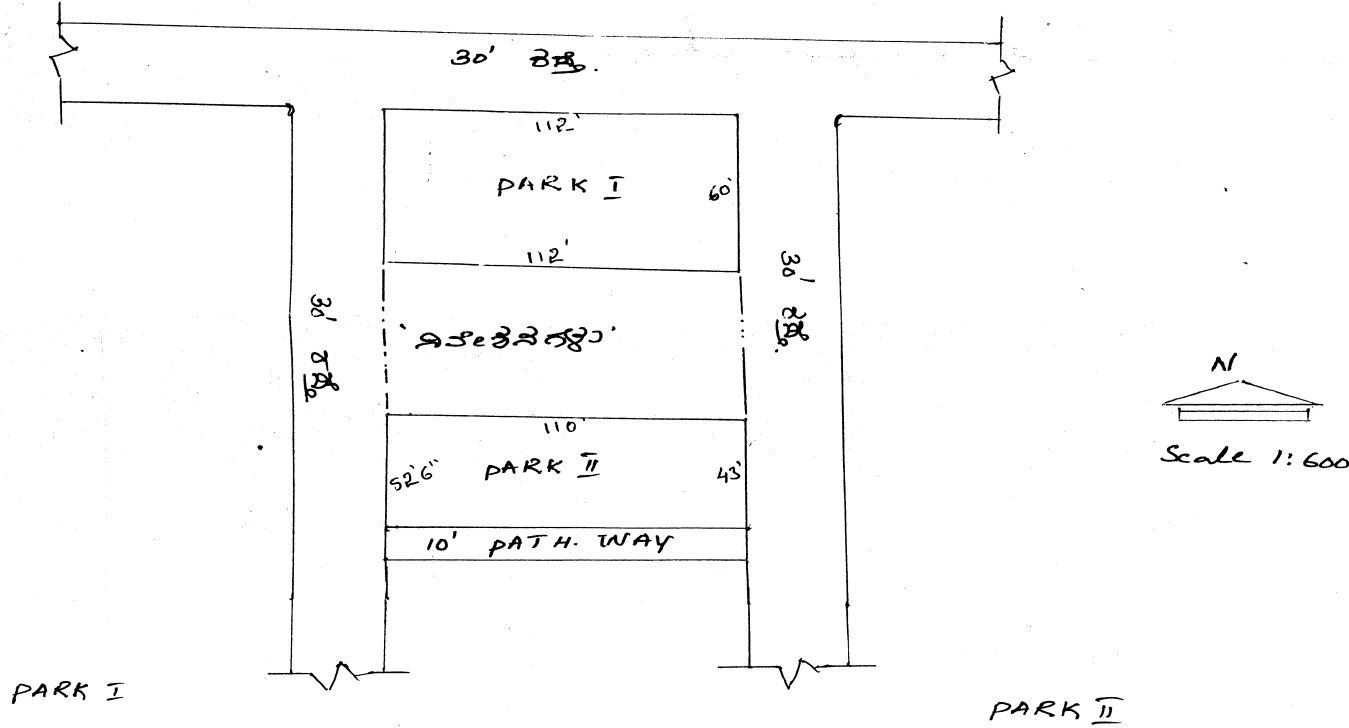

- (i) ಎತ್ತರ :- 6720 ಚದರಿ ಉದ್ದ
- (iii) ಚಕ್ಕಂದಿ :- ಕ್ರಾ:- 30' ರಸ್ತೆ
 ಚ:- 30' ರಸ್ತೆ
 ಉ:- 30' ರಸ್ತೆ
 ದ:- ನಿವೇಶನಗಳು.

- (i) ಎತ್ತರ :- 5252 ಚ. ಅಡಿಗಳು.
- (iii) ಚಕ್ಕಂದಿ :- ಕ್ರಾ:- 30' ರಸ್ತೆ
 ಚ:- 30' ರಸ್ತೆ
 ಉ:- ನಿವೇಶನಗಳು
 ದ:- ನಿವೇಶನಗಳು

ಗ್ರಾಮದ ಹೆಸರು	ಸರ್ವೆ ನಂಬರ್	ಕಡತದ ಸಂಖ್ಯೆ	ಉದ್ಯಾನವನದ ವಿಸ್ತೀರ್ಣ	ಚಿಕ್ಕಂದಿ				ಷರಾ
				ಪೂರ್ವ	ಪಶ್ಚಿಮ	ಉತ್ತರ	ದಕ್ಷಿಣ	
ತುಮಕೂರು	312	DRG No> 115/01/F/TUDA/LAO/103/96-97/2001-02 DRG No. TTPA/LAO/F-383/217/84-85 DRG No. TTPATPS/LAO/F-398/84/82-83	19175 ಚ.ಅ	ಅತ್ತೆಯ ನಿವೇಶನಗಳು	30' ರಸ್ತೆ	ಸಿ.ಎ. ಜಾಗ	30' ರಸ್ತೆ	5664 ಚ.ಅ ಪಾರ್ಕ್ ಜಾಗವನ್ನು ಒತ್ತುವರಿ ಮಾಡಿ ನಿವೇಶನಗಳನ್ನು ಮತ್ತು ರಸ್ತೆಯನ್ನು ನಿರ್ಮಿಸಿರುತ್ತಾರೆ.

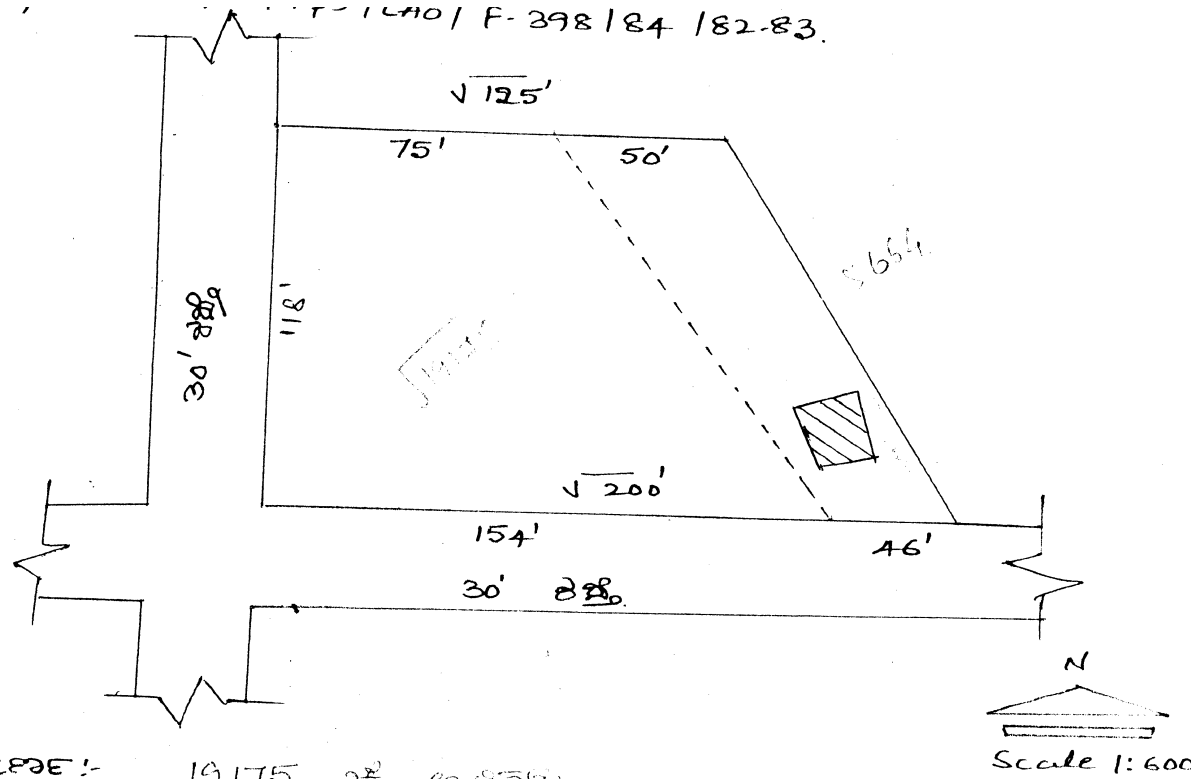

(i) ಎತ್ತಿರಣೆ:- 19175 ಚ. ಅಡಿಗಳು

(ii) ಈ ಬಳಾಕೆ ಗುರುತಿಸಿದ ಪ್ರಾಂಶುಪಾಲಿಕೆ 5664 ಚ. ಅಡ್ಡು ಪಾರ್ಕ್ ಜಾಗವನ್ನು ಒತ್ತುವರಿ ಮಾಡಿ ನಿವೇಶನಗಳನ್ನು ಮತ್ತು ರಸ್ತೆಯನ್ನು ನಿರ್ಮಿಸಿರುತ್ತಾರೆ.



(iii) ಚಿಕ್ಕಂದಿ:- ಶ್ರೀ: ನಿವೇಶನಗಳು (ಅತ್ತೆಯ ನಿವೇಶನ)

ಚ:- 30' ರಸ್ತೆ

ಎ:- C.A ಜಾಗ


ಬ:- 30' ರಸ್ತೆ

ಗ್ರಾಮದ ಹೆಸರು	ಸರ್ವೆ ನಂಬರ್	ಕಡತದ ಸಂಖ್ಯೆ	ಉದ್ಯಾನವನದ ವಿಸ್ತೀರ್ಣ	ಚೆಕ್ಕಂದಿ			
				ಪೂರ್ವ	ಪಶ್ಚಿಮ	ಉತ್ತರ	ದಕ್ಷಿಣ
ತುಮಕೂರು	317	DRG No. TTPA/F/615/LAO/258/86-87	5445 ಚ.ಅ	ನಿವೇಶನ & ಪಾತ್‌ವೇ	30' ರಸ್ತೆ	30' ರಸ್ತೆ	ಖಾಸಗಿ ಸ್ವತ್ತು

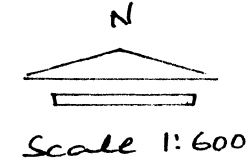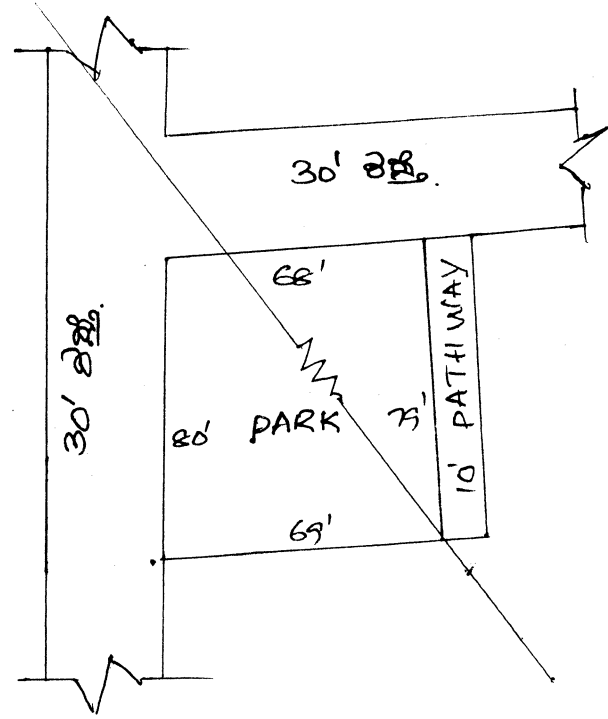

- (i) ವಿಸ್ತೀರ್ಣ:- 5445 ಚ. ಅಡಿಗಳು.
- (ii) ಇತರ ಅರ್ಹತೆಗಳು ಖತ್ಮಿತವಾಗಿರುತ್ತವೆ.
- (iii) ಅಳವಡಿಕೆ:-
ಶ್ರೀ:- ನಿವೇಶನ & ವಿಶ್ರಾಂತಿ
ಶಿ:- 30' ರಸ್ತೆ.
ಉ:- 30' ರಸ್ತೆ
ಶಿ:- ಖಾಸಗಿ ಸ್ವತ್ತು

ಗ್ರಾಮದ ಹೆಸರು	ಸರ್ವೆ ನಂಬರ್	ಕಡತದ ಸಂಖ್ಯೆ	ಉದ್ಘಾಟನೆಯಾದ ವಿಸ್ತೀರ್ಣ	ಚಿಕ್ಕಂದಿ				ಪರಾ
				ಪೂರ್ವ	ಪಶ್ಚಿಮ	ಉತ್ತರ	ದಕ್ಷಿಣ	
ತುಮಕೂರು	318	DRG No. TTPA/LAO/F-400/228/84-85	1200 ಚ.ಅ	ನಿವೇಶನ	30' ರಸ್ತೆ 30' ರಸ್ತೆ	ನಿವೇಶನ	30' ರಸ್ತೆ	740 ಚ.ಅ ಪಾರ್ಕ್ ಜಾಗವನ್ನು ನಿ.ಸಂ. 38 ರ ಮಾಲೀಕರು ಒತ್ತುವರಿ ಮಾಡಿರುತ್ತಾರೆ. 527 ಚ.ಅ ಪಾರ್ಕ್ ಜಾಗವನ್ನು ಸದರಿ 37ರ ಮಾಲೀಕರು ಒತ್ತುವರಿ ಮಾಡಿರುತ್ತಾರೆ.
			9981 ಚ.ಅ	30' ರಸ್ತೆ	ನಿವೇಶನಗಳು	30' ರಸ್ತೆ	30' ರಸ್ತೆ	

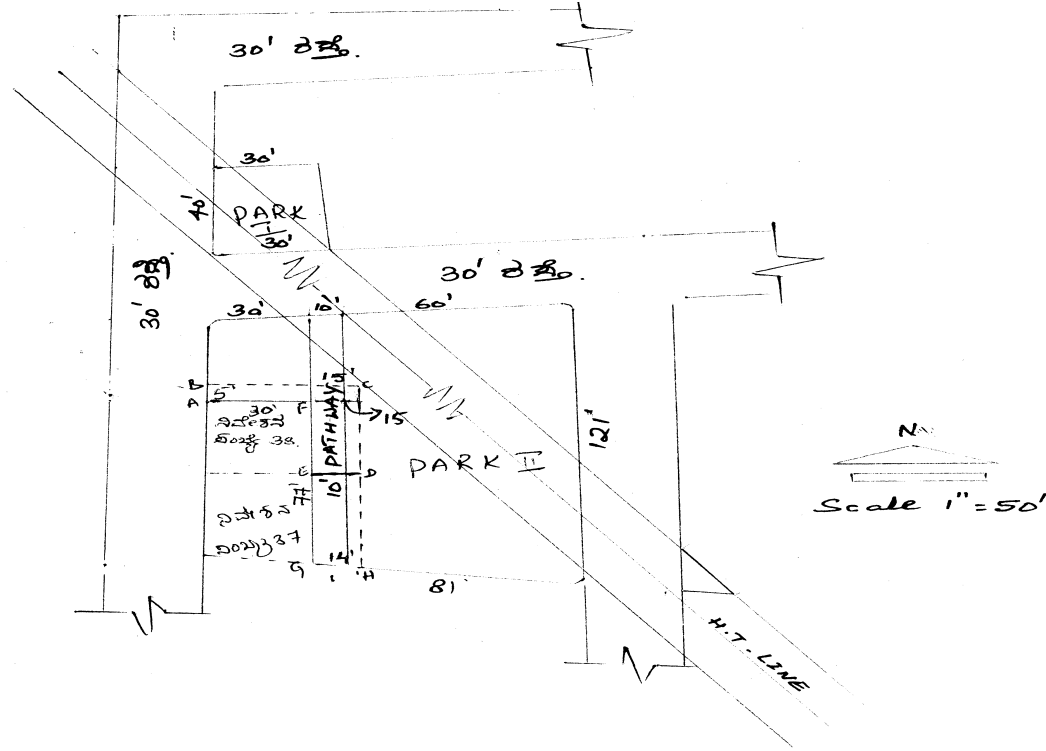

PARK I ನ ವಿವರಣೆ: 1200 ಚ.ಅ. ಜಾಗ

(ಅ) ಉತ್ತರ ದಿಕ್ಕಿನಲ್ಲಿ ಎತ್ತುವರಿ ಮಾಡುವುದು.

(ಬಿ) ಉತ್ತರದಿಂದ: ಪೂರ್ವ: ನಿವೇಶನ ದಿ: 30' ರಸ್ತೆ

ಉತ್ತರ: ನಿವೇಶನ ದಿ: 30' ರಸ್ತೆ

PARK II ನ ವಿವರಣೆ: 9981 ಚ.ಅ. ಜಾಗ

(ಅ) ಈ ಬಗ್ಗೆ ಗುರುತಿಸಿದ ತುಂಬಿಸುವ 740 ಚ.ಅ. ಜಾಗವನ್ನು ನಿವೇಶನ

ನಂ. 38 ರ ಮಾಲೀಕರು ಎತ್ತುವರಿ ಮಾಡಿರುತ್ತಾರೆ.

(ಬಿ) ಈ ಬಗ್ಗೆ ಗುರುತಿಸಿದ ತುಂಬಿಸುವ 527 ಚ.ಅ. ಜಾಗವನ್ನು ನಿವೇಶನ



ನಂ. 37 ರ ಮಾಲೀಕರು ಎತ್ತುವರಿ ಮಾಡಿರುತ್ತಾರೆ.

(ಉ) ಉತ್ತರದಿಂದ: ಪೂರ್ವ: 30' ರಸ್ತೆ ದಿ: 30' ರಸ್ತೆ ಮತ್ತು ನಿವೇಶನ

ಉತ್ತರ: 30' ರಸ್ತೆ ದಿ: 30' ರಸ್ತೆ


ನಿವೇಶನ

ಗ್ರಾಮದ ಹೆಸರು	ಸರ್ವೆ ನಂಬರ್	ಕಡತದ ಸಂಖ್ಯೆ	ಉದ್ಯಾನವನದ ವಿಸ್ತೀರ್ಣ	ಚೆಕ್ಕಂದಿ			
				ಪೂರ್ವ	ಪಶ್ಚಿಮ	ಉತ್ತರ	ದಕ್ಷಿಣ
ತುಮಕೂರು	320/1, 2,3	DRG No. 1707/T/92	4975 ಚ.ಅ	ನಿವೇಶನ	30' ರಸ್ತೆ	ನಿವೇಶನ & 30' ರಸ್ತೆ	ಪಾತ್‌ವೇ

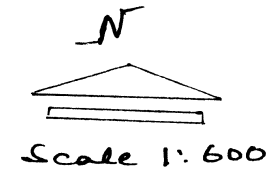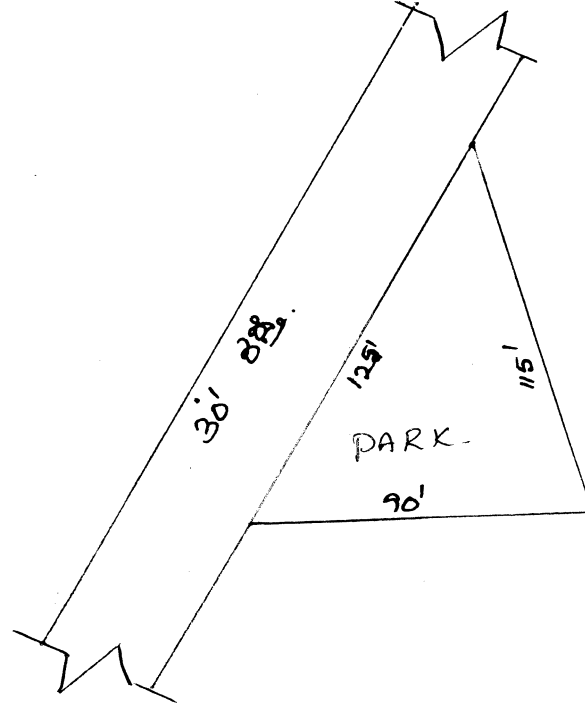

- (i) ವಿಸ್ತೀರ್ಣ:- 4975 ಚ. ಅಡಿಗಳು.
- (ii) ಖರೀದಿ ಖರ್ಚಿನಲ್ಲಿ ವಿಸ್ತೀರ್ಣ ಇರುವುದು
- (iii) ಚೆಕ್ಕುಬಂದಿ:- ಶ್ರೀ:- ನಿವೇಶನ
ಶ:- 30' ರಸ್ತೆ
ಉ:- ನಿವೇಶನ & 30' ರಸ್ತೆ
ದ:- ಪಾತ್‌ವೇ ಬಾಗಿಲು.

ಗ್ರಾಮದ ಹೆಸರು	ಸರ್ವೆ ನಂಬರ್	ಕಡತದ ಸಂಖ್ಯೆ	ಉದ್ಯಾನವನದ ವಿಸ್ತೀರ್ಣ	ಚೆಕ್ಕಂದಿ			
				ಪೂರ್ವ	ಪಶ್ಚಿಮ	ಉತ್ತರ	ದಕ್ಷಿಣ
ತುಮಕೂರು	325/1, 2,3	ನಯೋ/ಸಸ/ತುವಿಮಾ/93-94 ದಿನಾಂಕ 25-1-94	7212 ಚ.ಅ	40' ರಸ್ತೆ	40' ರಸ್ತೆ	40' ರಸ್ತೆ	30' ರಸ್ತೆ

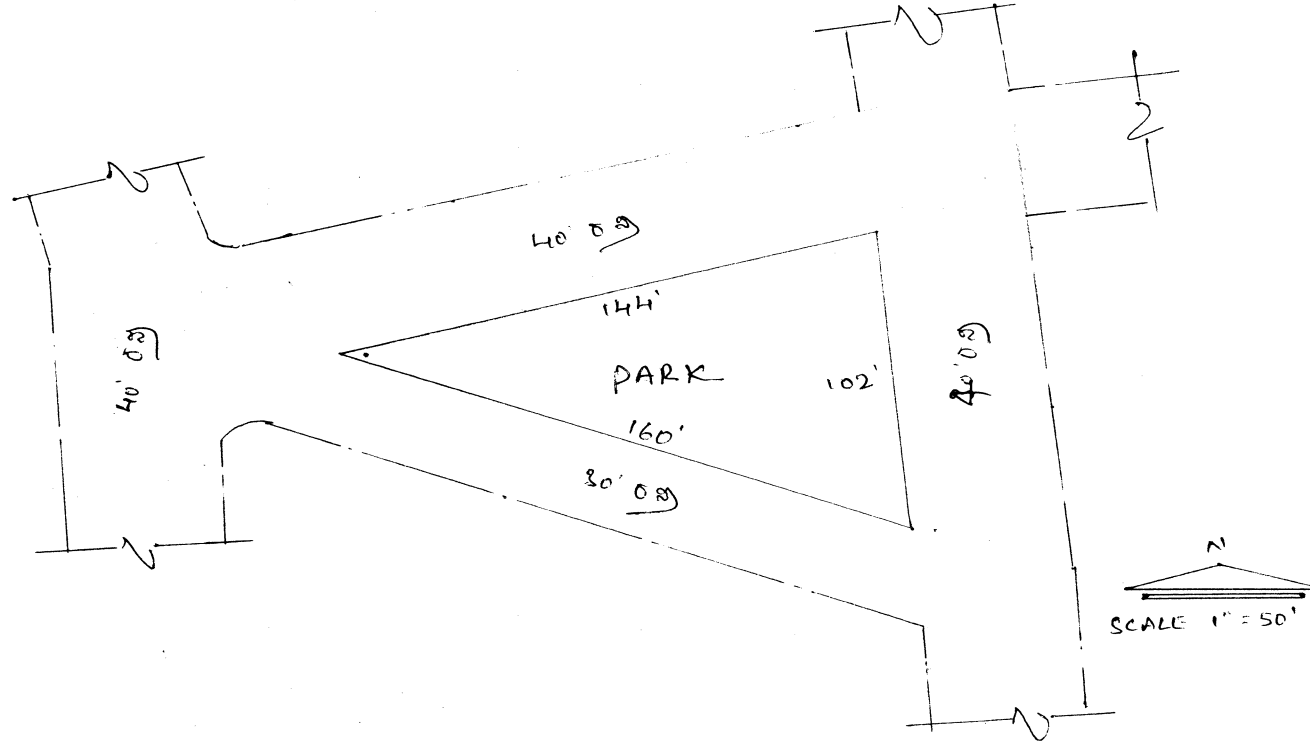



- (i) ವಿಸ್ತೀರ್ಣ : 7212 ಚ. ಅಡಿ

ಉ: 40' ರಸ್ತೆ


ಉ: 30' ರಸ್ತೆ

ಗ್ರಾಮದ ಹೆಸರು	ಸರ್ವೆ ನಂಬರ್	ಕಡತದ ಸಂಖ್ಯೆ	ಉದ್ಘಾಟನೆಯ ದಿನಾಂಕ	ಚಿಕ್ಕಂದಿ				ಪರಾ
				ಪೂರ್ವ	ಪಶ್ಚಿಮ	ಉತ್ತರ	ದಕ್ಷಿಣ	
ತುಮಕೂರು	327/1A, 1a1a	DRG No. TTPA/LAO/F-42/239/85-86	4864 ಚ.ಅ	ಸರಪಳಿ ಸ್ವಾಮಿ ಗದ್ದಿಗೆ	30' ರಸ್ತೆ	ನಿವೇಶನ	ನಿವೇಶನ	472 ಚ.ಅ ಪಾರ್ಕ್/ಪಾತ್‌ವೇ ಜಾಗವನ್ನು ನಿ.ಸಂ. 1 ರ ಮಾಲೀಕರು ಮತ್ತು 623 ಚ.ಅ ಪಾರ್ಕ್ ಮತ್ತು ಪಾತ್‌ವೇ ಜಾಗವನ್ನು ಸದರಿ 2 ರ ಮಾಲೀಕರು ಒತ್ತುವರಿ ಮಾಡಿರುತ್ತಾರೆ.

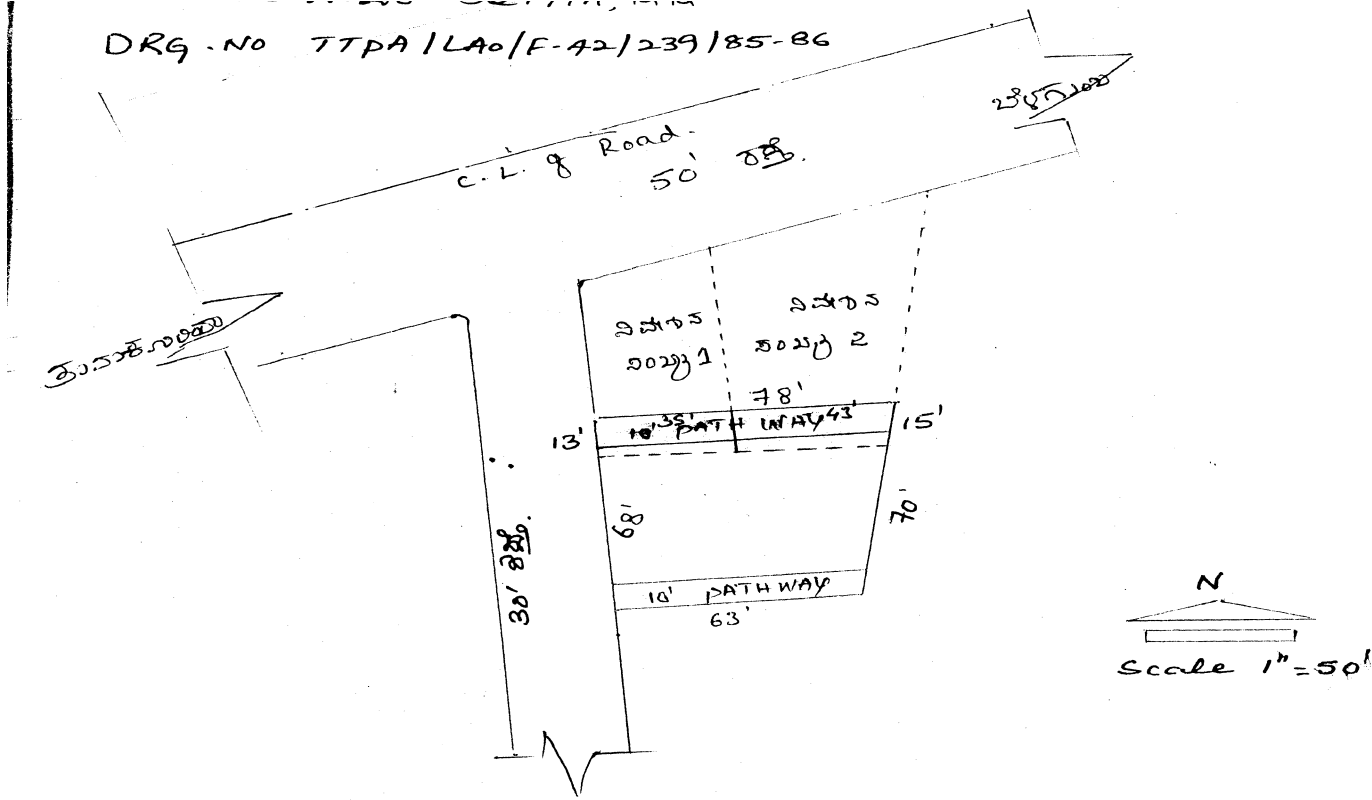


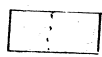- (i) ಅಕ್ಷೇಶನ್ :- 4864 ಚ. ಅಡಿಗಳು.
- (ii)  ಈ ಭಾಗದಲ್ಲಿ ನುರುತಿಸಿದ ತೋರಿಸಿರುವ 472 ಚ. ಅಡಿಗ್ಗು ಶಾರ್ಕ್/ಶಾರ್ಕ್ ಬಾಗ್ ವಿ. ಸಂ 1. ರ ಮಾಲೀಕರು ಮತ್ತು 623 ಚ. ಅಡಿಗ್ಗು ಶಾರ್ಕ್/ಶಾರ್ಕ್ ಬಾಗ್ ವಿ. ಸಂ 2. ರ ಮಾಲೀಕರು ಮತ್ತುವರಿ ಮಾಡಿರುತ್ತಾರೆ.
- (iii) ಚಿಕ್ಕುಬಾಡ :- ಮುಖ :- ದಿಶಾಬಲೆ ಪಕ್ಕದ ಗದ್ದಿಗೆ
 ಅ :- 30' ರಸ್ತೆ
 ಉ :- ನಿವೇಶನ
 ದ :- ನಿವೇಶನ


ಗ್ರಾಮದ ಹೆಸರು	ಸರ್ವೆ ನಂಬರ್	ಕಡತದ ಸಂಖ್ಯೆ	ಉದ್ಯಾನವನದ ವಿಸ್ತೀರ್ಣ	ಚಿಕ್ಕಂದಿ			
				ಪೂರ್ವ	ಪಶ್ಚಿಮ	ಉತ್ತರ	ದಕ್ಷಿಣ
ತುಮಕೂರು	358/1a, 2a	DRG No. TTPA/LAO/F 156/83-84	6184 ಚ.ಅ	30' ರಸ್ತೆ	ನಿವೇಶನ	ನಿವೇಶನ	30' ರಸ್ತೆ

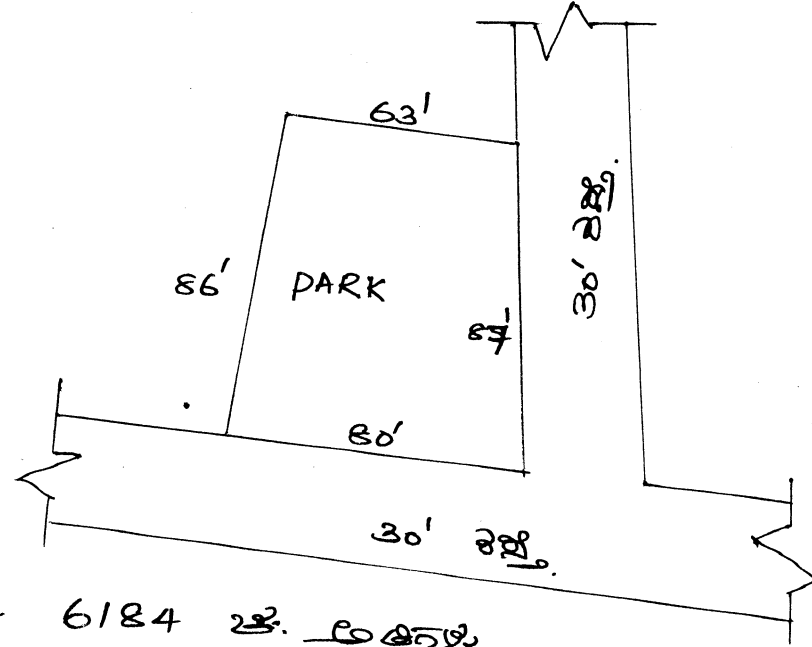

- (i) ಎತ್ತರ:- 6184 ಚ. ಅಡಿಗಳು
(ii) ಭೂಮಿ ಪಾರ್ಕಿಂಗ್ಗೆ ಮತ್ತು ಇತರೆ ಪ್ರಯೋಗ
(iii) ಅಳವಡಿಕೆ:-
A:- 30' ರಸ್ತೆ
B:- ನಿವೇಶನ
C:- ನಿವೇಶನ
D:- 30' ರಸ್ತೆ

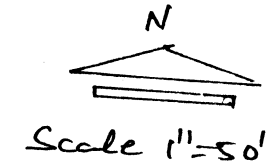



ಗ್ರಾಮದ ಹೆಸರು	ಸರ್ವೆ ನಂಬರ್	ಕಡತದ ಸಂಖ್ಯೆ	ಉದ್ಯಾನವನದ ವಿಸ್ತೀರ್ಣ	ಚಿಕ್ಕಂದಿ			
				ಪೂರ್ವ	ಪಶ್ಚಿಮ	ಉತ್ತರ	ದಕ್ಷಿಣ
ತುಮಕೂರು	273/1, 8	DRG No. TTPA/F- 201/LAO/285/86-87 DRG No. TTPA/TPS/F-69/83-84	8170 ಚ.ಅ	30' ರಸ್ತೆ	ಖಾಸಗಿ ಸ್ವತ್ತು	ನಿವೇಶನ	ನಿವೇಶನ

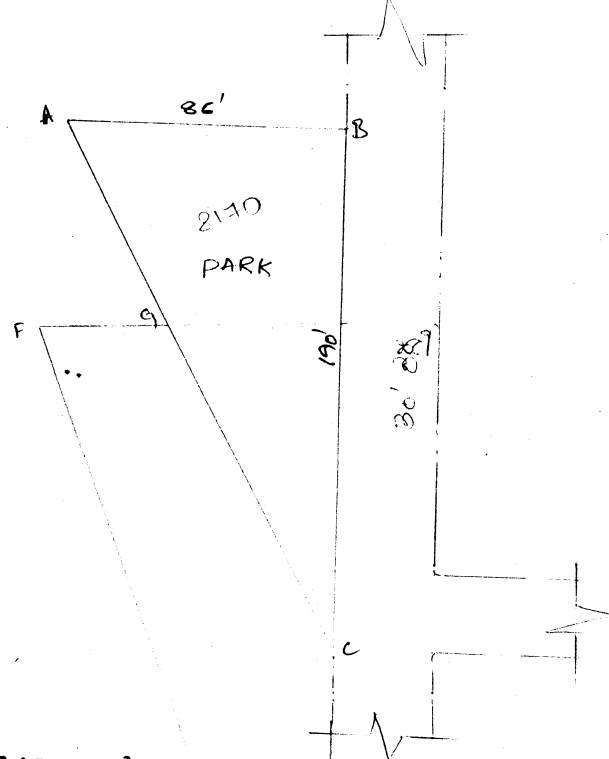

- (i) ಎತ್ತಿಣಾ:- 8170 ಚ.ಅ. [ABC ಎತ್ತಿಣಾ]
- (ii) ದಿನಿಂ ಪಾರ್ಕಿನಲ್ಲಿ ಎತ್ತಿಣಾ ಎತ್ತಿಣಾ
- (iii) ಚಕ್ಕುಬಂದ:- ಪ್ರಾ:- 30' ರಸ್ತೆ
 ಕಿ:- ಪಾರ್ಕಿನಲ್ಲಿ (ಚಕ್ಕುಬಂದ)
 ಖ:- ನಿವೇಶನ
 ಕಿ:- ನಿವೇಶನ.




ಗ್ರಾಮದ ಹೆಸರು	ಸರ್ವೆ ನಂಬರ್	ಕಡತದ ಸಂಖ್ಯೆ	ಉದ್ಯಾನವನದ ವಿಸ್ತೀರ್ಣ	ಚಿಕ್ಕಂದಿ			
				ಪೂರ್ವ	ಪಶ್ಚಿಮ	ಉತ್ತರ	ದಕ್ಷಿಣ
ತುಮಕೂರು	274/3A, 3B	No. TUDA/F-4/88-89 DRG No. 40/93-94 DRG No. TTPA/LAO/298/F-159/86-87	10528 ಚ.ಅ	ನಿವೇಶನ	ನಿವೇಶನ	30' ರಸ್ತೆ	30' ರಸ್ತೆ

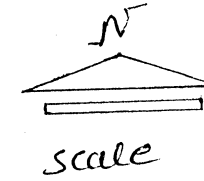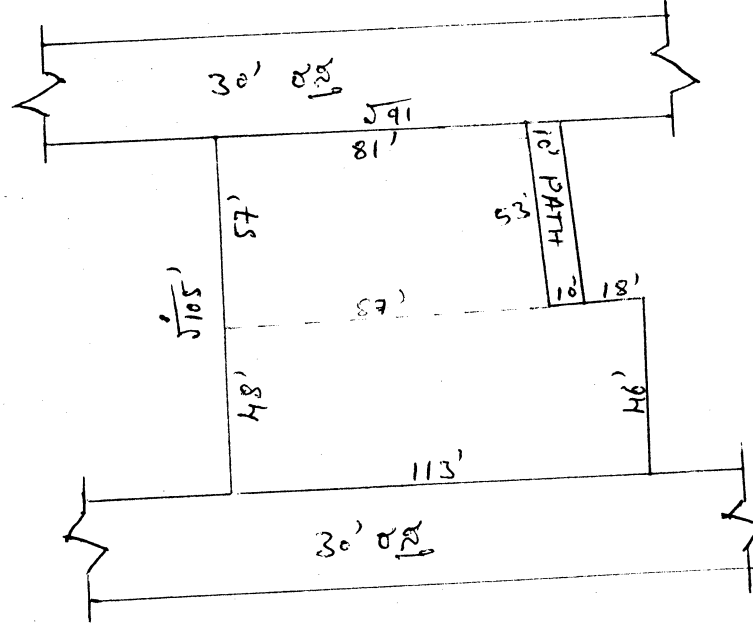

- (i) ವಿಸ್ತೀರ್ಣ :- 10528 ಚ. ಅಡಿಗಳು.
- (ii) ಸರ್ವೆ ಪಾಠನಲ್ಲಿ ವಸ್ತುವಿನ ಇರುವುದಿಲ್ಲ.
- (iii) ಚಿಕ್ಕಂದಿ :-
- ಪೂ :- ನಿವೇಶನ
 - ಪ :- ನಿವೇಶನ
 - ಉ :- 30' ರಸ್ತೆ
 - ದ :- 30' ರಸ್ತೆ

ಗ್ರಾಮದ ಹೆಸರು	ಸರ್ವೆ ನಂಬರ್	ಕಡತದ ಸಂಖ್ಯೆ	ಉದ್ಘಾಟನೆಯಾದ ವರ್ಷ	ಚಿಕ್ಕದಿ				ಪರಾ
				ಪೂರ್ವ	ಪಶ್ಚಿಮ	ಉತ್ತರ	ದಕ್ಷಿಣ	
ತುಮಕೂರು	181/1	TTPAF-315/LAO/299/86-87	5712 ಚ.ಅ	ಹಳ್ಳಿ	30' ರಸ್ತೆ	ನಿರ್ಮಿತನ	40' ರಸ್ತೆ	270 ಚ.ಅ ಪಾತ್‌ಮೇ ಜಾಗವನ್ನು ಉತ್ತರ ಭಾಗದ ನಿರ್ಮಿತನ ಸಂ. 13ರ ಮಾಲೀಕರು ಒತ್ತುವರಿ ಮಾಡಿರುತ್ತಾರೆ.

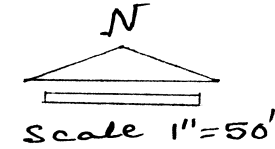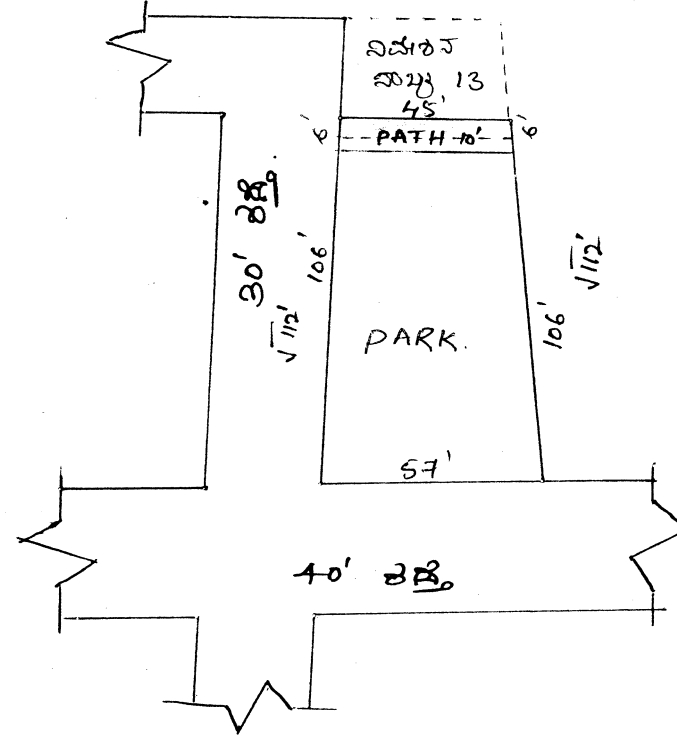


(i) ವಿಶ್ಲೇಷಣೆ:- 5712 ಚ. ಅಡಿಗೂ.

(ii) ಈ ಬಣ್ಣದ ಗುರುತಿಸಿದ ತೋರಿಸುವ ಪಾತ್‌ಮೇ ಜಾಗವನ್ನು ಉತ್ತರ ಭಾಗದ ನಿರ್ಮಿತನ ಸಂಖ್ಯೆ 13 ರ ಮಾಲೀಕರು ಒತ್ತುವರಿ ಮಾಡಿರುತ್ತಾರೆ.

(iii) ಚಿಕ್ಕದಿ:-
ಪೂ:- 57
ಉ:- 30' ರಸ್ತೆ
ನ:- ನಿರ್ಮಿತನ
ದ:- 40' ರಸ್ತೆ.

ಗ್ರಾಮದ ಹೆಸರು	ಸರ್ವೆ ನಂಬರ್	ಕಡತದ ಸಂಖ್ಯೆ	ಉದ್ಯಾನವನದ ವಿಸ್ತೀರ್ಣ	ಚಿಕ್ಕಂದಿ			
				ಪೂರ್ವ	ಪಶ್ಚಿಮ	ಉತ್ತರ	ದಕ್ಷಿಣ
ತುಮಕೂರು	181/2	TUDA/F-LAO/334/90-91	13260 ಚ.ಅ	30' ರಸ್ತೆ	ಖಾಸಗಿ ಸ್ವತ್ತು	ನಿವೇಶನ	ಸಿ.ಎ ಜಾಗ

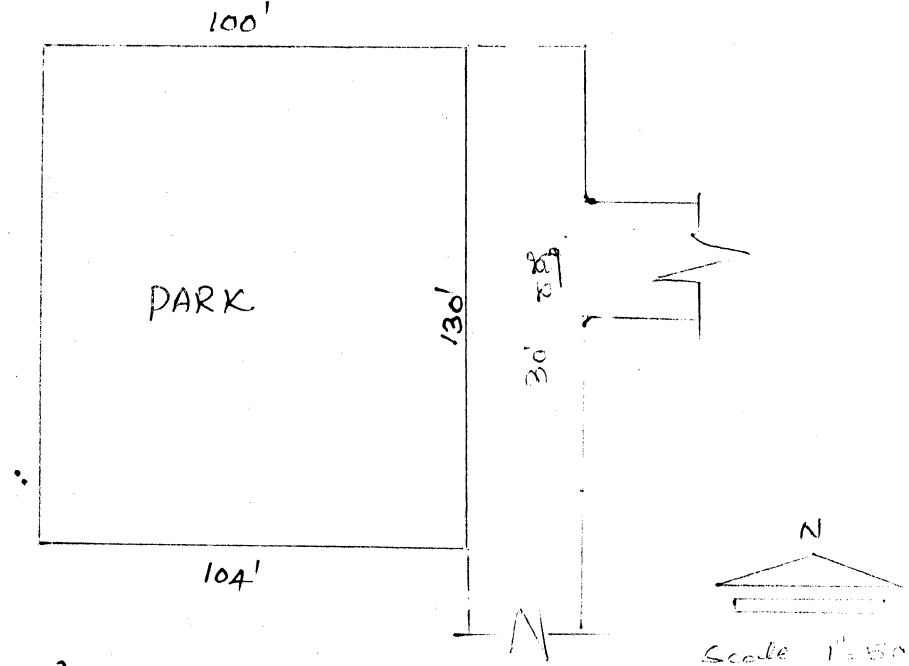

(i) ವಿಸ್ತೀರ್ಣ:- 13260 ಚ. ಅಡಿಗಳು.

(ii) ಖಾಸಗಿ ಸ್ವತ್ತು ಮತ್ತು ಸರ್ಕಾರಿ ಸ್ವತ್ತು


(iii) ಚಿಕ್ಕಂದಿ :- ರಸ್ತೆ :- 30' ಬೆಳ್ಳೆ

ಶಿ:- ಖಾಸಗಿ ಸ್ವತ್ತು

ಉ:- ನಿವೇಶನ


ಶಿ:- C.A ಜಾಗ.

ಗ್ರಾಮದ ಹೆಸರು	ಸರ್ವೆ ನಂಬರ್	ಕಡತದ ಸಂಖ್ಯೆ	ಉದ್ಯಾನವನದ ವಿಸ್ತೀರ್ಣ	ಚೆಕ್ಕಂದಿ			
				ಪೂರ್ವ	ಪಶ್ಚಿಮ	ಉತ್ತರ	ದಕ್ಷಿಣ
ತುಮಕೂರು	181/1	TUDA/F-LAO/114/92-93 DRG No. 55/93-94	27435 ಚ.ಅ	ಸಿ.ಎ ಜಾಗ	ಖಾಸಗಿ ಸ್ವತ್ತು & ಡ್ರೈನ್	40' ರಸ್ತೆ	30' ರಸ್ತೆ

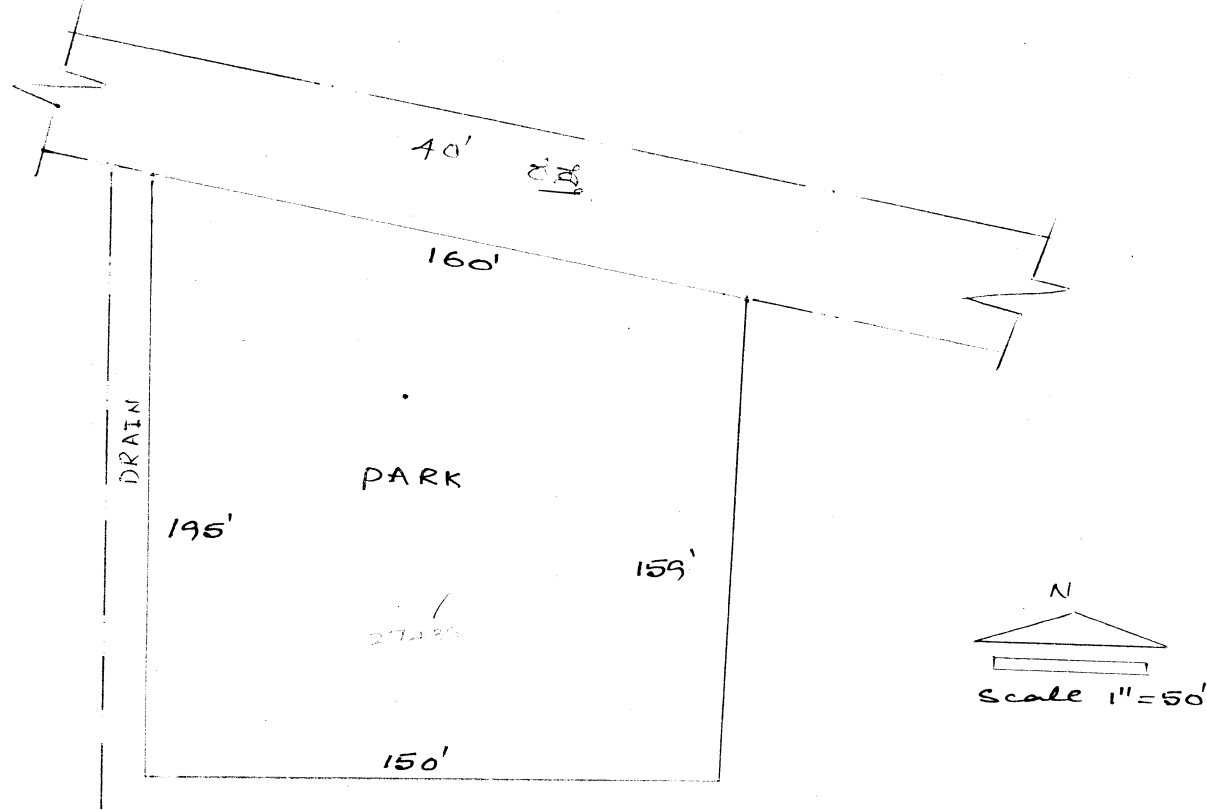


- (i) ಎತ್ತಿರಣೆ :- 27435 ಚ. ಅಡಿಗಳು.
- (ii) ದಶಂ ಶಾಹೇನಲ್ಲ, ವತ್ತಿವಂ ಇರಾನಿಲ್ಲ.
- (iii) ಚೆಕ್ಕುಬಂ :- ಶ್ರೀ :- CA ಜಾಗ
 ಚ :- ಖಾಸಗಿ ಸ್ವತ್ತು ಮತ್ತು ಡ್ರೈನ್
 ಉ :- 40' ರಸ್ತೆ
 ದ :- 30' ರಸ್ತೆ.
- (ತೆರಿಗಾ 00.00.00)

ಗ್ರಾಮದ ಹೆಸರು	ಸರ್ವೆ ನಂಬರ್	ಕಡತದ ಸಂಖ್ಯೆ	ಉದ್ಯಾನವನದ ವಿಸ್ತೀರ್ಣ	ಚಿಕ್ಕಂದಿ				ಷರಾ
				ಪೂರ್ವ	ಪಶ್ಚಿಮ	ಉತ್ತರ	ದಕ್ಷಿಣ	
ತುಮಕೂರು	325/4	DRG No. TTPA/LAO-223/DRG-3/82-83	6680 ಚ.ಅ	30' ರಸ್ತೆ	30' ರಸ್ತೆ	ನಿವೇಶನಗಳು	30' ರಸ್ತೆ	640 ಚ.ಅ ಪಾರ್ಕ್ ಜಾಗವನ್ನು ನಿ.ಸಂ. 29.30 ರ ಮಾಲೀಕರು ಒತ್ತುವರಿ ಮಾಡಿರುತ್ತಾರೆ.

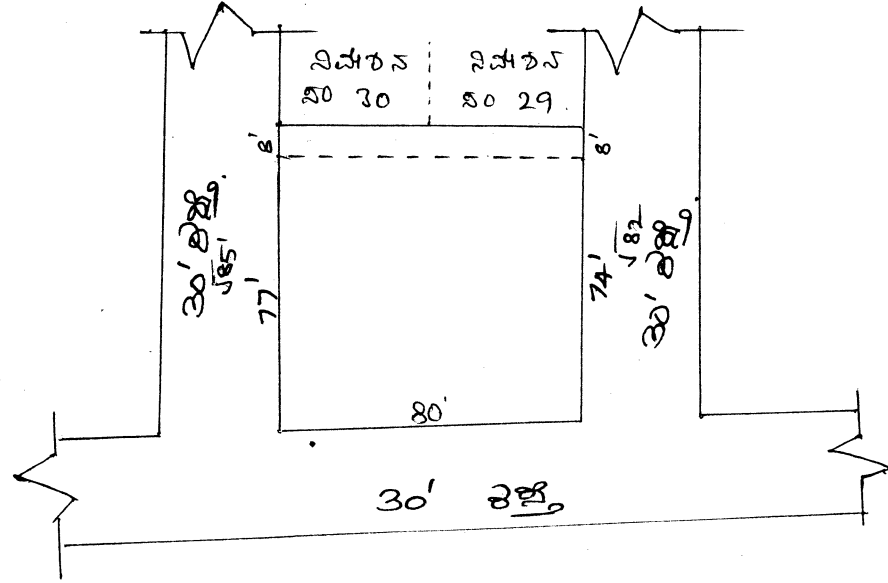

- i) ಅಕ್ಷೀರ್ಣ:- 6680 ಚ. ಅಡಿಗಳು.
- ii) ☐ ಈ ಬಣ್ಣಹಿಡಿದು ಗುರುತಿಸಿರುವ 640 ಚ. ಅಡಿಗಳ ಪಾರ್ಕ್ ಜಾಗವನ್ನು ಪ್ಲಾಟ್ ನಂ 29, 30 ರ ನಿವೇಶನದವರು ಒತ್ತುವರಿ ಮಾಡಿರುತ್ತಾರೆ.
- iii) ಚಿಕ್ಕಪುಟ್ಟ:-
 ಉ:- 30' ರಸ್ತೆ.
 ಉ:- 30 ರಸ್ತೆ.
 ಉ:- ನಿವೇಶನಗಳು.
 ಉ:- 30' ರಸ್ತೆ.

ಗ್ರಾಮದ ಹೆಸರು	ಸರ್ವೆ ನಂಬರ್	ಕಡತದ ಸಂಖ್ಯೆ	ಉದ್ಯಾನವನದ ವಿಸ್ತೀರ್ಣ	ಚೆಕ್ಕಂದಿ			
				ಪೂರ್ವ	ಪಶ್ಚಿಮ	ಉತ್ತರ	ದಕ್ಷಿಣ
ತುಮಕೂರು	359/1	TTPA/LAO/F-80/82-83 DRG No. 129	13051 ಚ.ಅ	ನಿವೇಶನ	30' ರಸ್ತೆ	40' ರಸ್ತೆ	ನಿವೇಶನ

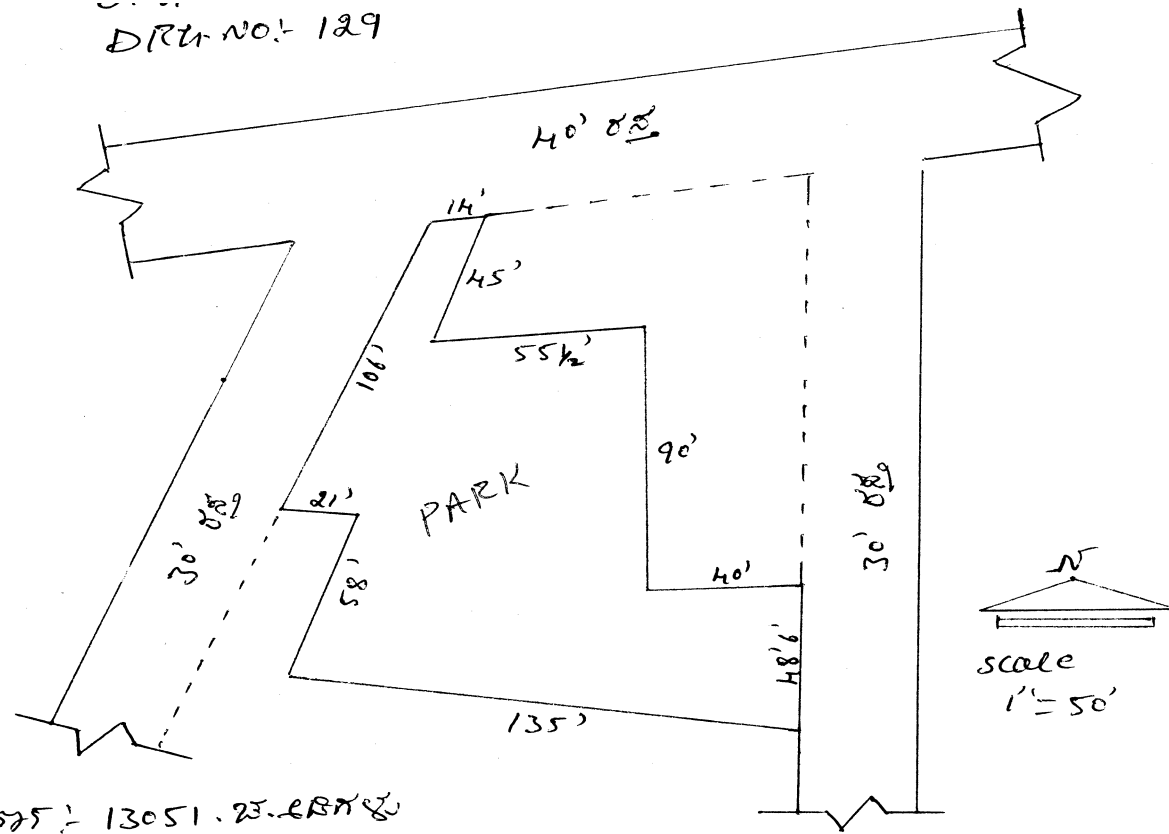


(i) ವಿಸ್ತೀರ್ಣ :- 13051 ಚ.ಅಡಿಗಳು

(ii) ಏಕಕಿ ವಾರ್ಷಿಕ ವಸತಿಗಾಗಿ ಇರುವುದಿಲ್ಲ .

(iii) ಚೆಕ್ಕಂದಿ: ಪೂರ್ವ :- ನಿವೇಶನ
ಪಶ್ಚಿಮ :- 30' ರಸ್ತೆ
ಉತ್ತರ :- 40' ರಸ್ತೆ
ದಕ್ಷಿಣ :- ನಿವೇಶನ



ಕೊಡಲಿಗಿರುವುದು

ಗ್ರಾಮದ ಹೆಸರು	ಸರ್ವೆ ನಂಬರ್	ಕಡತದ ಸಂಖ್ಯೆ	ಉದ್ಯಾನವನದ ವಿಸ್ತೀರ್ಣ	ಚೆಕ್ಕಂದಿ			
				ಪೂರ್ವ	ಪಶ್ಚಿಮ	ಉತ್ತರ	ದಕ್ಷಿಣ
ತುಮಕೂರು	360/2	DRG No. 134	3108 ಚ.ಅ	ನಿವೇಶನ	30' ರಸ್ತೆ	ನಿವೇಶನ	30' ರಸ್ತೆ

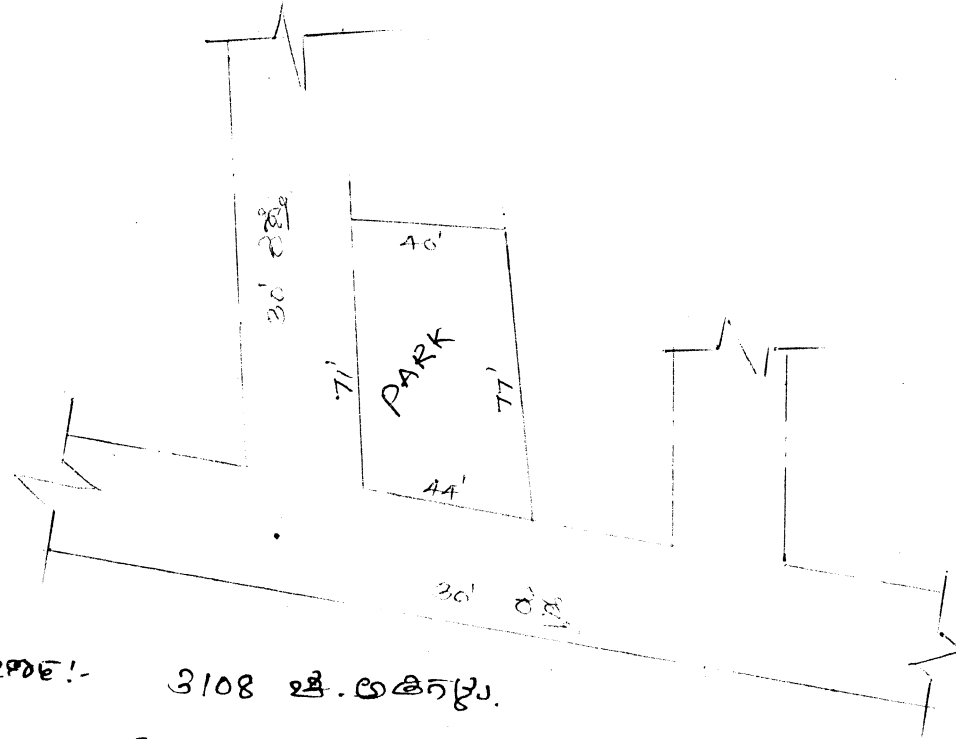

- (i) ವಿಸ್ತೀರ್ಣ:- 3108 ಚ.ಅಡಿ.
- (ii) ಇದರ ಅರ್ಥವೇನು, ವತ್ತಿವರ ಇರುವುದು
- (iii) ಚೆಕ್ಕುಬಂಕ:- ಶ್ರೀ:- ನಿವೇಶನ
ಶಿ:- 30' ರಸ್ತೆ
ಉ:- ನಿವೇಶನ
ಶಿ:- 30' ರಸ್ತೆ

ಗ್ರಾಮದ ಹೆಸರು	ಸರ್ವೆ ನಂಬರ್	ಕಡತದ ಸಂಖ್ಯೆ	ಉದ್ಯಾನವನದ ವಿಶ್ಲೇಷಣೆ	ಚಿಕ್ಕಂದಿ				ಪರಾ
				ಪೂರ್ವ	ಪಶ್ಚಿಮ	ಉತ್ತರ	ದಕ್ಷಿಣ	
ತುಮಕೂರು	313	DRG No. TTP/LAO/F-80/25/82-83	4042 ಚ.ಅ	ನಿವೇಶನ	ನಿವೇಶನ	30' ರಸ್ತೆ	ನಿವೇಶನಗಳು	748 ಚ.ಅ ಪಾರ್ಕ್ ಜಾಗವನ್ನು ಪಶ್ಚಿಮದ ನಿವೇಶನದಾರರು ಒತ್ತುವರಿ ಮಾಡಿರುತ್ತಾರೆ.

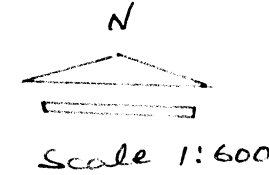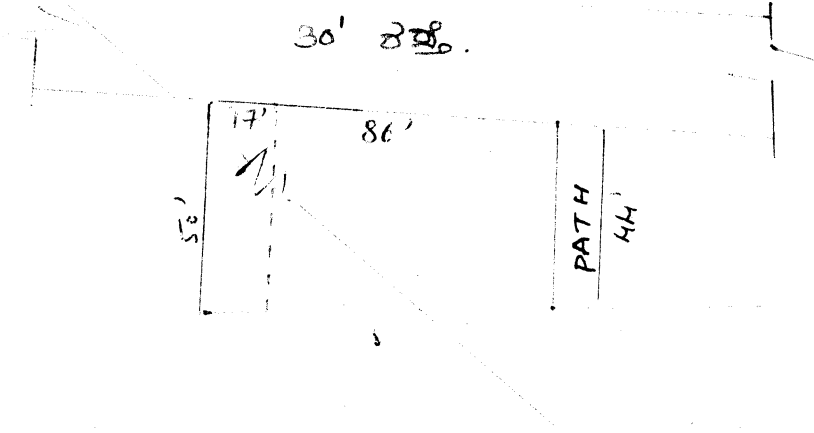


<i>(i)</i> ವಿಶ್ಲೇಷಣೆ :- 4042 ಚ.ಅ ಗರಿಕೆ

<i>(ii)</i> ☐ ಈ ಬ್ಲಾಕಿನಿಂದ ಗುರುತಿಸಿರುವ 748 ಚ.ಅ ಗರಿಕೆ ಪಾರ್ಕ್ ಜಾಗವನ್ನು ಪಶ್ಚಿಮದ ನಿವೇಶನದ ಮೂಲಕವು ವಶಪಡಿಸಿರುತ್ತದೆ.

ಚಿಕ್ಕಂದಿ :-
 ಕ್ಷ :- ನಿವೇಶನ
 ದ :- ನಿವೇಶನ
 ಉ :- 30' ರಸ್ತೆ
 ದ :- ನಿವೇಶನಗಳು

ಗ್ರಾಮದ ಹೆಸರು	ಸರ್ವೆ ನಂಬರ್	ಕಡತದ ಸಂಖ್ಯೆ	ಉದ್ಯಾನವನದ ವಿಸ್ತೀರ್ಣ	ಚಿಕ್ಕಂದಿ			
				ಪೂರ್ವ	ಪಶ್ಚಿಮ	ಉತ್ತರ	ದಕ್ಷಿಣ
ತುಮಕೂರು ಅಮಾನಿಕೆರೆ	172	DRG NO. TTPA/F-390/LAO-390/87-88	15456 ಚ.ಅ	ಡ್ರೈನ್	ನಿವೇಶನ	ಖಾಸಗಿ ಸ್ವತ್ತು	30' ರಸ್ತೆ

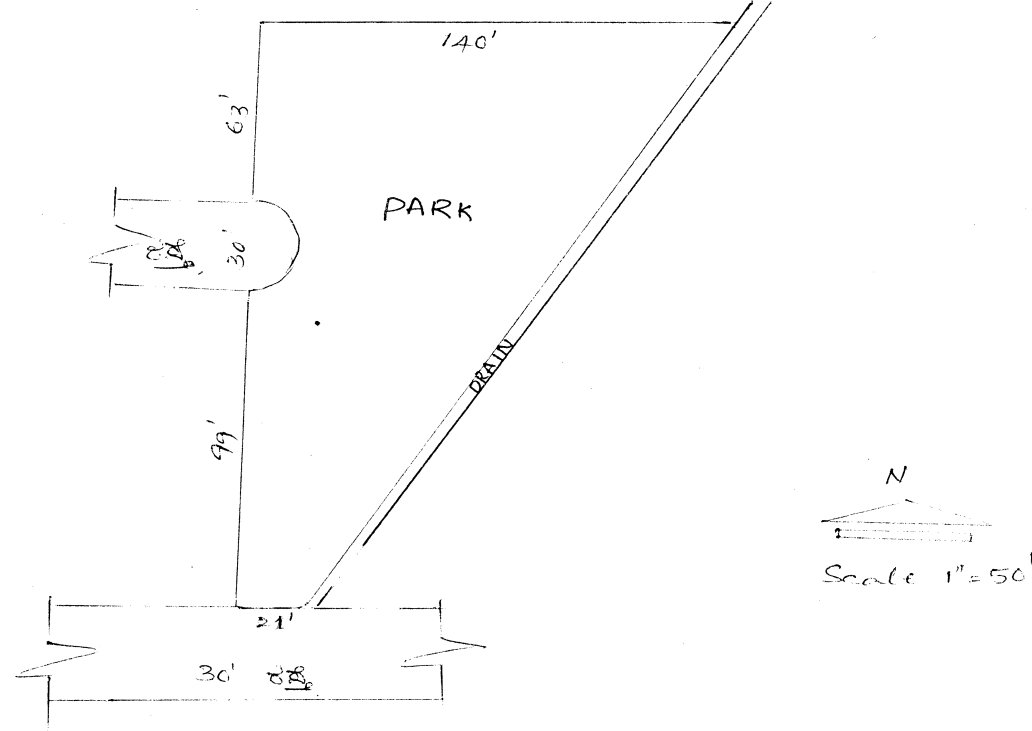

- i) ವಿಸ್ತೀರ್ಣ:- 15456 ಚ. ಅಡಿಗಳು
 ii) ಪಕ್ಕದ ಪಾರ್ಕ್‌ನಲ್ಲಿ ದತ್ತವಿವರಣೆ ಇರುವುದಿಲ್ಲ
 iii) ಚಿಕ್ಕಂದಿ:- ಶ್ರೀ:- ಡ್ರೈನ್.
 ಶಿ:- ನಿವೇಶನ
 ಉ:- ಖಾಸಗಿ ಸ್ವತ್ತು
 ದ:- 30' ರಸ್ತೆ.